

Folio	Désignation du Folio	
001	Liste des FOLIOS	
002	PLAN DE MASSE	—
011	ETAT EXISTANT	VUE EN PLAN
012	ETAT EXISTANT	VUE EN ELEVATION
013	ETAT EXISTANT	IMPLANTATION MATERIEL
014	ADDITION/RÉSEAU TERRE	ETAT EXISTANT
021	ETAT PROJETE	VUE EN PLAN
022	ETAT PROJETE	VUE EN ELEVATION
023	ETAT PROJETE	IMPLANTATION MATERIEL
024	ADDITION/RÉSEAU TERRE	ETAT PROJETE
025	PLAN NACELLE	—

Sites Co—Localisés	Type de Site	N° théorique de site	Centre d'imputation



GRILLE D'EVOLUTION				
INDICE	DATE	DESSINATEUR	DESIGNATION	NOM ENTREPRISE
A	08/03/2024	B.H.ANTAR	AJOUT OPERATEUR ORANGE FRANCE	EIFPAGE.E.S
B	14/05/2024	B.H.ANTAR	MAJ APD SUITE E.B	EIFPAGE.E.S
C	25/07/2024	FX.LEBRET	MAJ APD SUITE COMMENTAIRES (CdC – Az ant 30°/140°/250°)	EIFPAGE.E.S

LOUVIERS_ST_HILAIRE_NEW

ADRESSE: COTE DE LA JUSTICE
27400 LOUVIERS

NOMENCLATURE

DOSSIER : APD

ID : FR—NO—1249

Echelle : —


N° FOLIO :001

FICHER :
PFI—FR—NO—1249_00035060R1_APD_25072024.dwg

Accusé de réception en préfecture
027-212703755-20250519-25-082-DE
Date de télétransmission : 23/05/2025
Date de réception en préfecture : 23/05/2025

PHOENIX FRANCE
INFRASTRUCTURES

EIFFAGE
ÉNERGIE SYSTÈMES

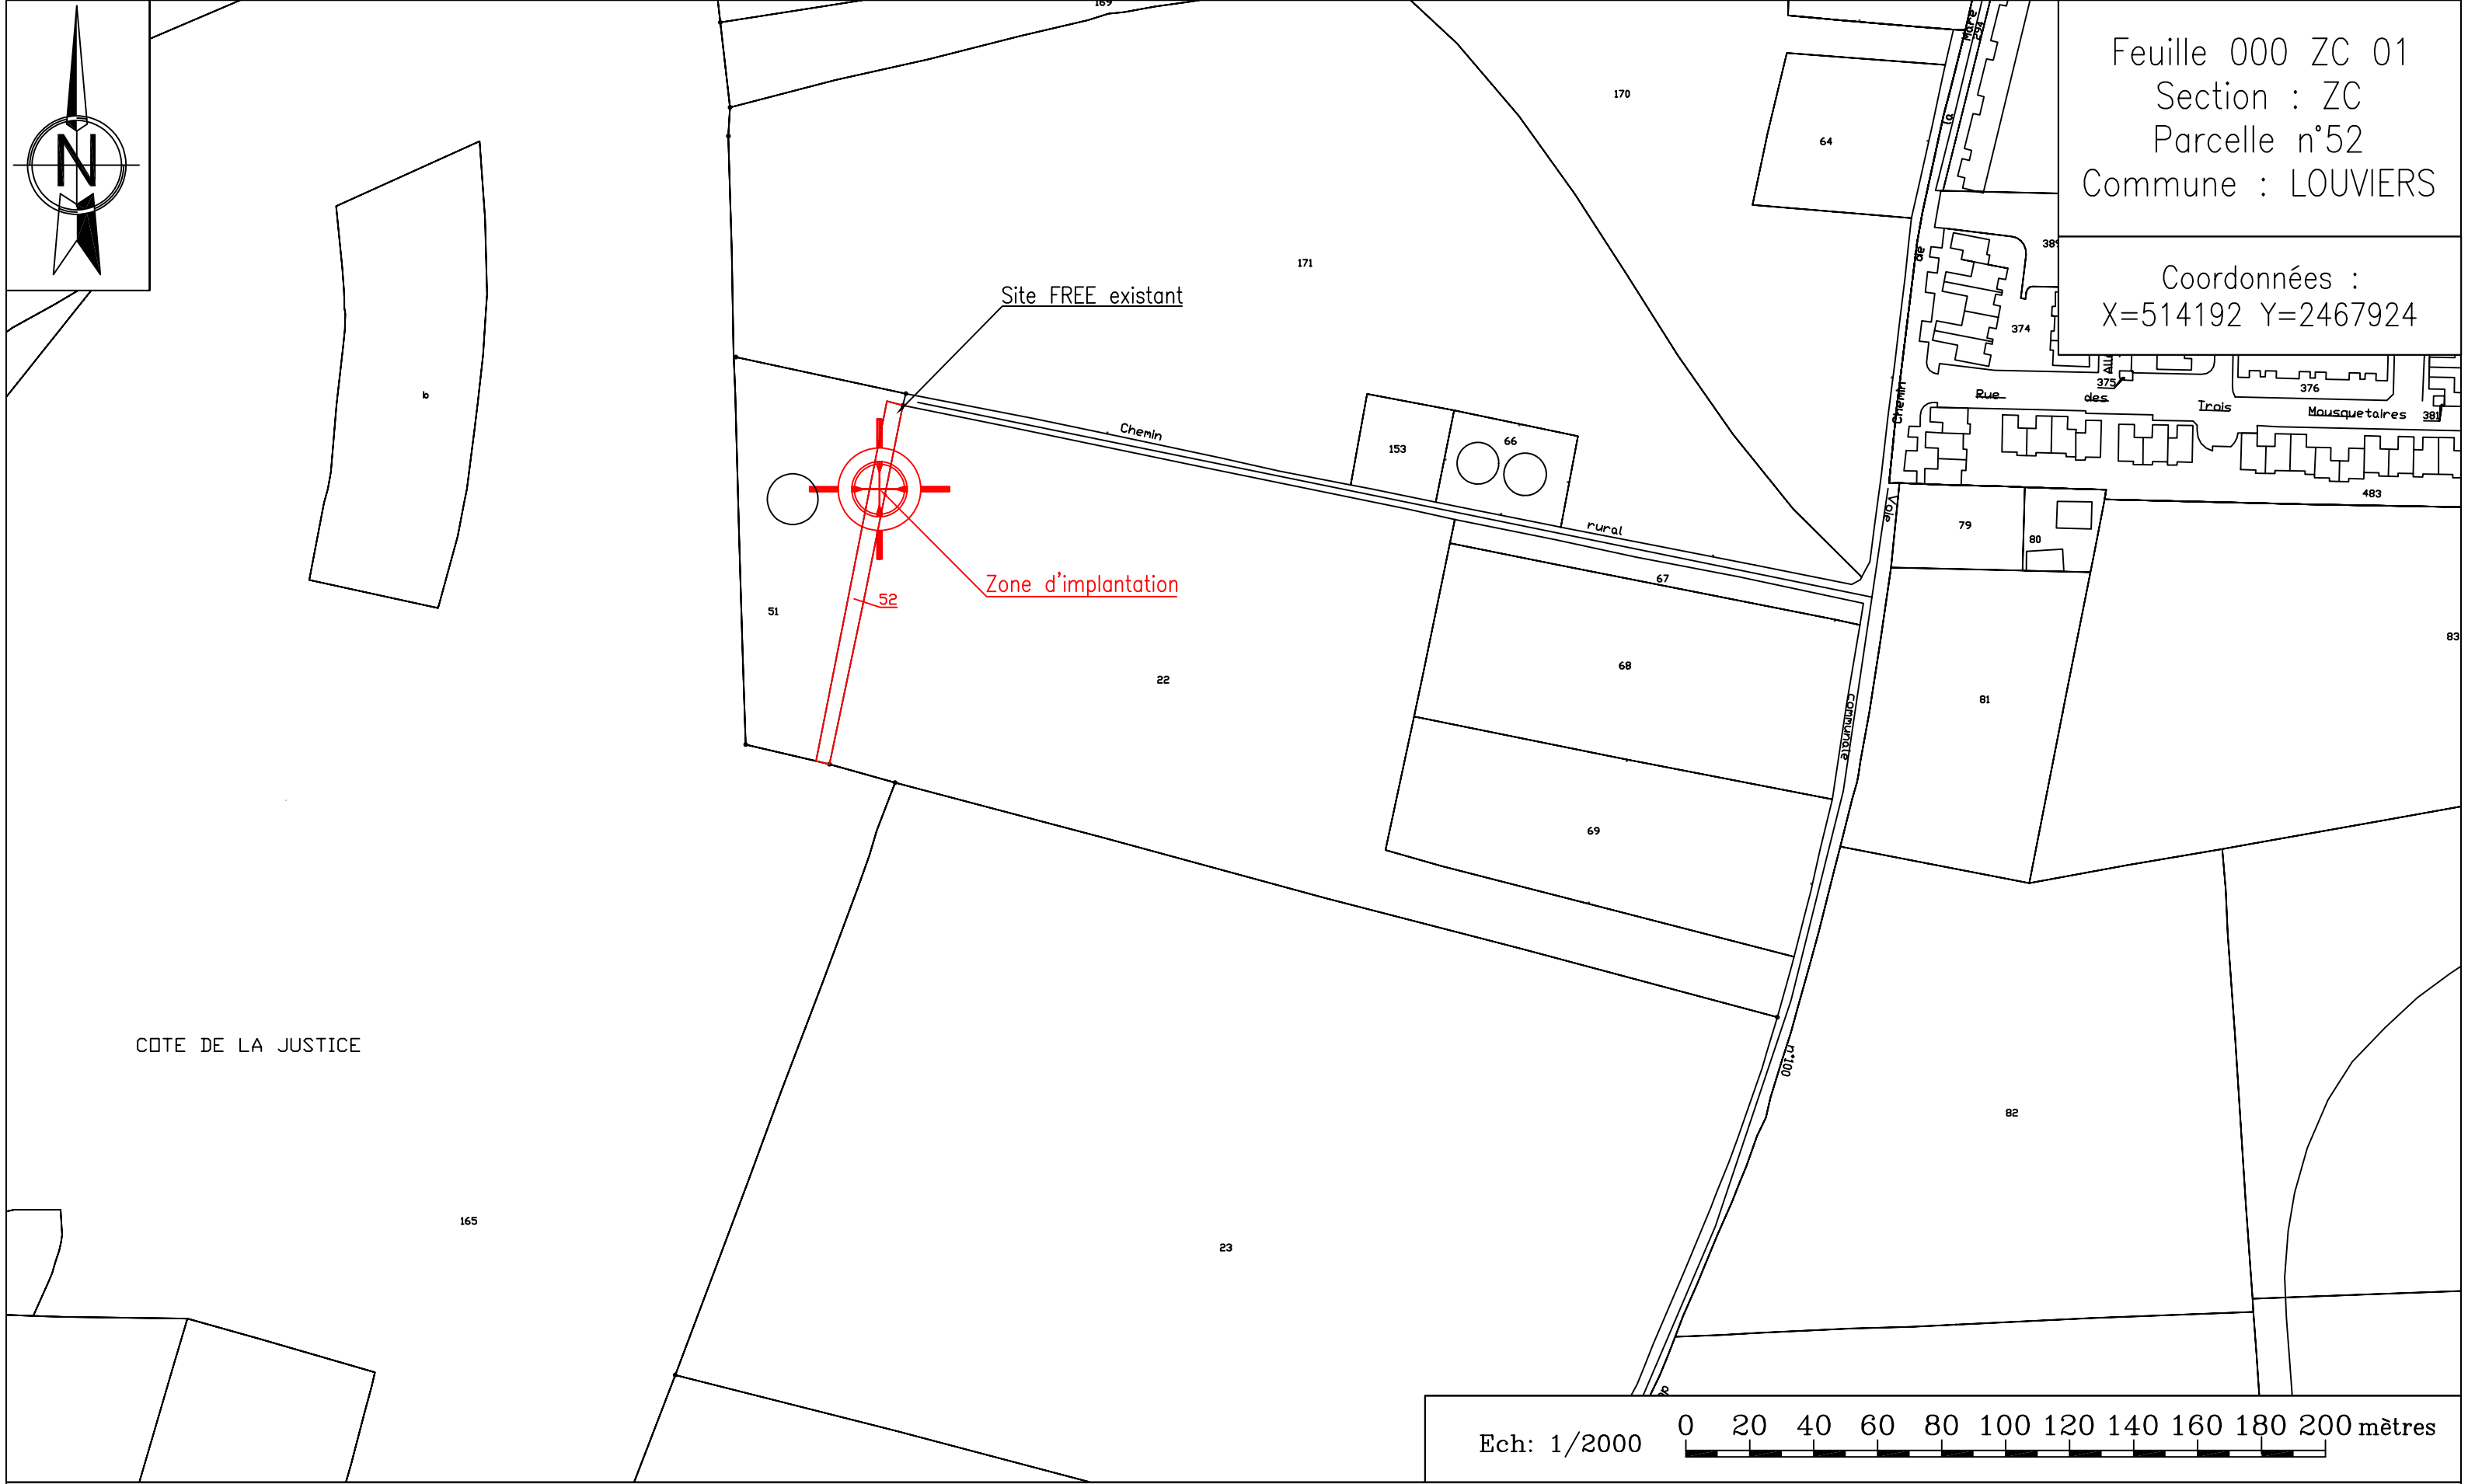

Feuille 000 ZC 01
Section : ZC
Parcelle n°52
Commune : LOUVIERS

Coordonnées :
X=514192 Y=2467924

Ech: 1/2000 0 20 40 60 80 100 120 140 160 180 200 mètres



GRILLE D'EVOLUTION				
INDICE	DATE	DESSINATEUR	DESIGNATION	NOM ENTREPRISE
A	08/03/2024	B.H.ANTAR	AJOUT OPERATEUR ORANGE FRANCE	EIFFAGE.E.S
B	14/05/2024	B.H.ANTAR	MAJ APD SUITE E.B	EIFFAGE.E.S
C	25/07/2024	FX.LEBRET	MAJ APD SUITE COMMENTAIRES (CdC - Az ant 30°/140°/250°)	EIFFAGE.E.S

LOUVIERS_ST_HILAIRE_NEW

ADRESSE: COTE DE LA JUSTICE
27400 LOUVIERS

PLAN DE MASSE

DOSSIER : APD

ID : FR-NO-1249

Echelle : 1/2000

N° FOLIO :002

FICHER : PFI-FR-NO-1249_00035060R1_APD_25072024.dwg

Accusé de réception en préfecture
027-212703755-20250519-25-082-DE
Date de télétransmission : 23/05/2025
Date de réception en préfecture : 23/05/2025

PHOENIX FRANCE
INFRASTRUCTURES

EIFFAGE
ÉNERGIE SYSTÈMES



Antenne S1 Az: 330°
MUTU BYTEL/SFR
LTE700 (BT/SFR)–UMTS900 BT/
LTE800 (BT/SFR)–UMTS900 SFR/
LTE1400 (anticipation)/
LTE1800–LTE/NR2100 BT/
LTE1800–LTE/NR2100 SFR
LTE2600 (BT/SFR)
installée sur mât d'antenne
HMA: 21.60m

Antenne 5G TDD
NR3500
S1 Az: 330° HMA: 22.50m
installée sur mât d'antenne


Antenne 5G TDD
NR3500
S2 Az: 90° HMA: 22.50m
installée sur mât d'antenne

Antenne S3 Az: 230°
MUTU BYTEL/SFR
LTE700 (BT/SFR)–UMTS900 BT/
LTE800 (BT/SFR)–UMTS900 SFR/
LTE1400 (anticipation)/
LTE1800–LTE/NR2100 BT/
LTE1800–LTE/NR2100 SFR
LTE2600 (BT/SFR)
installée sur mât d'antenne
HMA: 21.60m

Antenne S2 Az: 90°
MUTU BYTEL/SFR
LTE700 (BT/SFR)–UMTS900 BT/
LTE800 (BT/SFR)–UMTS900 SFR/
LTE1400 (anticipation)/
LTE1800–LTE/NR2100 BT/
LTE1800–LTE/NR2100 SFR
LTE2600 (BT/SFR)
installée sur mât d'antenne
HMA: 21.60m

Antenne 5G TDD
NR3500
S3 Az: 230° HMA: 22.50m
installée sur mât d'antenne

FH ø 30
Vers T79767
Azimut 45°
Fréquence 70GHz
Hauteur 23.60m

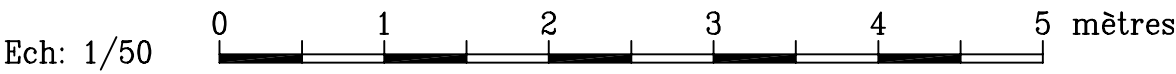

bras de déport à déposer


4 x Coffrets Hybride
sur bras de déport

Sur chacun des 3 Secteurs:
– 1 x RRU 700/800/900 (5512t)
– 1 x RRU 1400 (en réserve)
– 2 x RRU 1800/2100 (5502N)
– 1 x RRU 2600 (5304w)
sur bras de déport




GRILLE D'EVOLUTION				
INDICE	DATE	DESSINATEUR	DESIGNATION	NOM ENTREPRISE
A	08/03/2024	B.H.ANTAR	AJOUT OPERATEUR ORANGE FRANCE	EIFPAGE.E.S
B	14/05/2024	B.H.ANTAR	MAJ APD SUITE E.B	EIFPAGE.E.S
C	25/07/2024	FX.LEBRET	MAJ APD SUITE COMMENTAIRES (CdC – Az ant 30°/140°/250°)	EIFPAGE.E.S

LOUVIERS_ST_HILAIRE_NEW		ID : FR-NO-1249	 INFRASTRUCTURES
ADRESSE: COTE DE LA JUSTICE 27400 LOUVIERS		Echelle : 1/50	
ETAT EXISTANT-VUE EN PLAN		Accusé de réception en préfecture 027-212703755-20250519-25-082-DE Date de télétransmission : 23/05/2025 Date de réception en préfecture : 23/05/2025 N° FOLIO :011	 ÉNERGIE SYSTÈMES
DOSSIER : APD	DATE : 25/07/2024	FICHER : PFI-FR-NO-1249_00035060R1_APD_25072024.dwg	

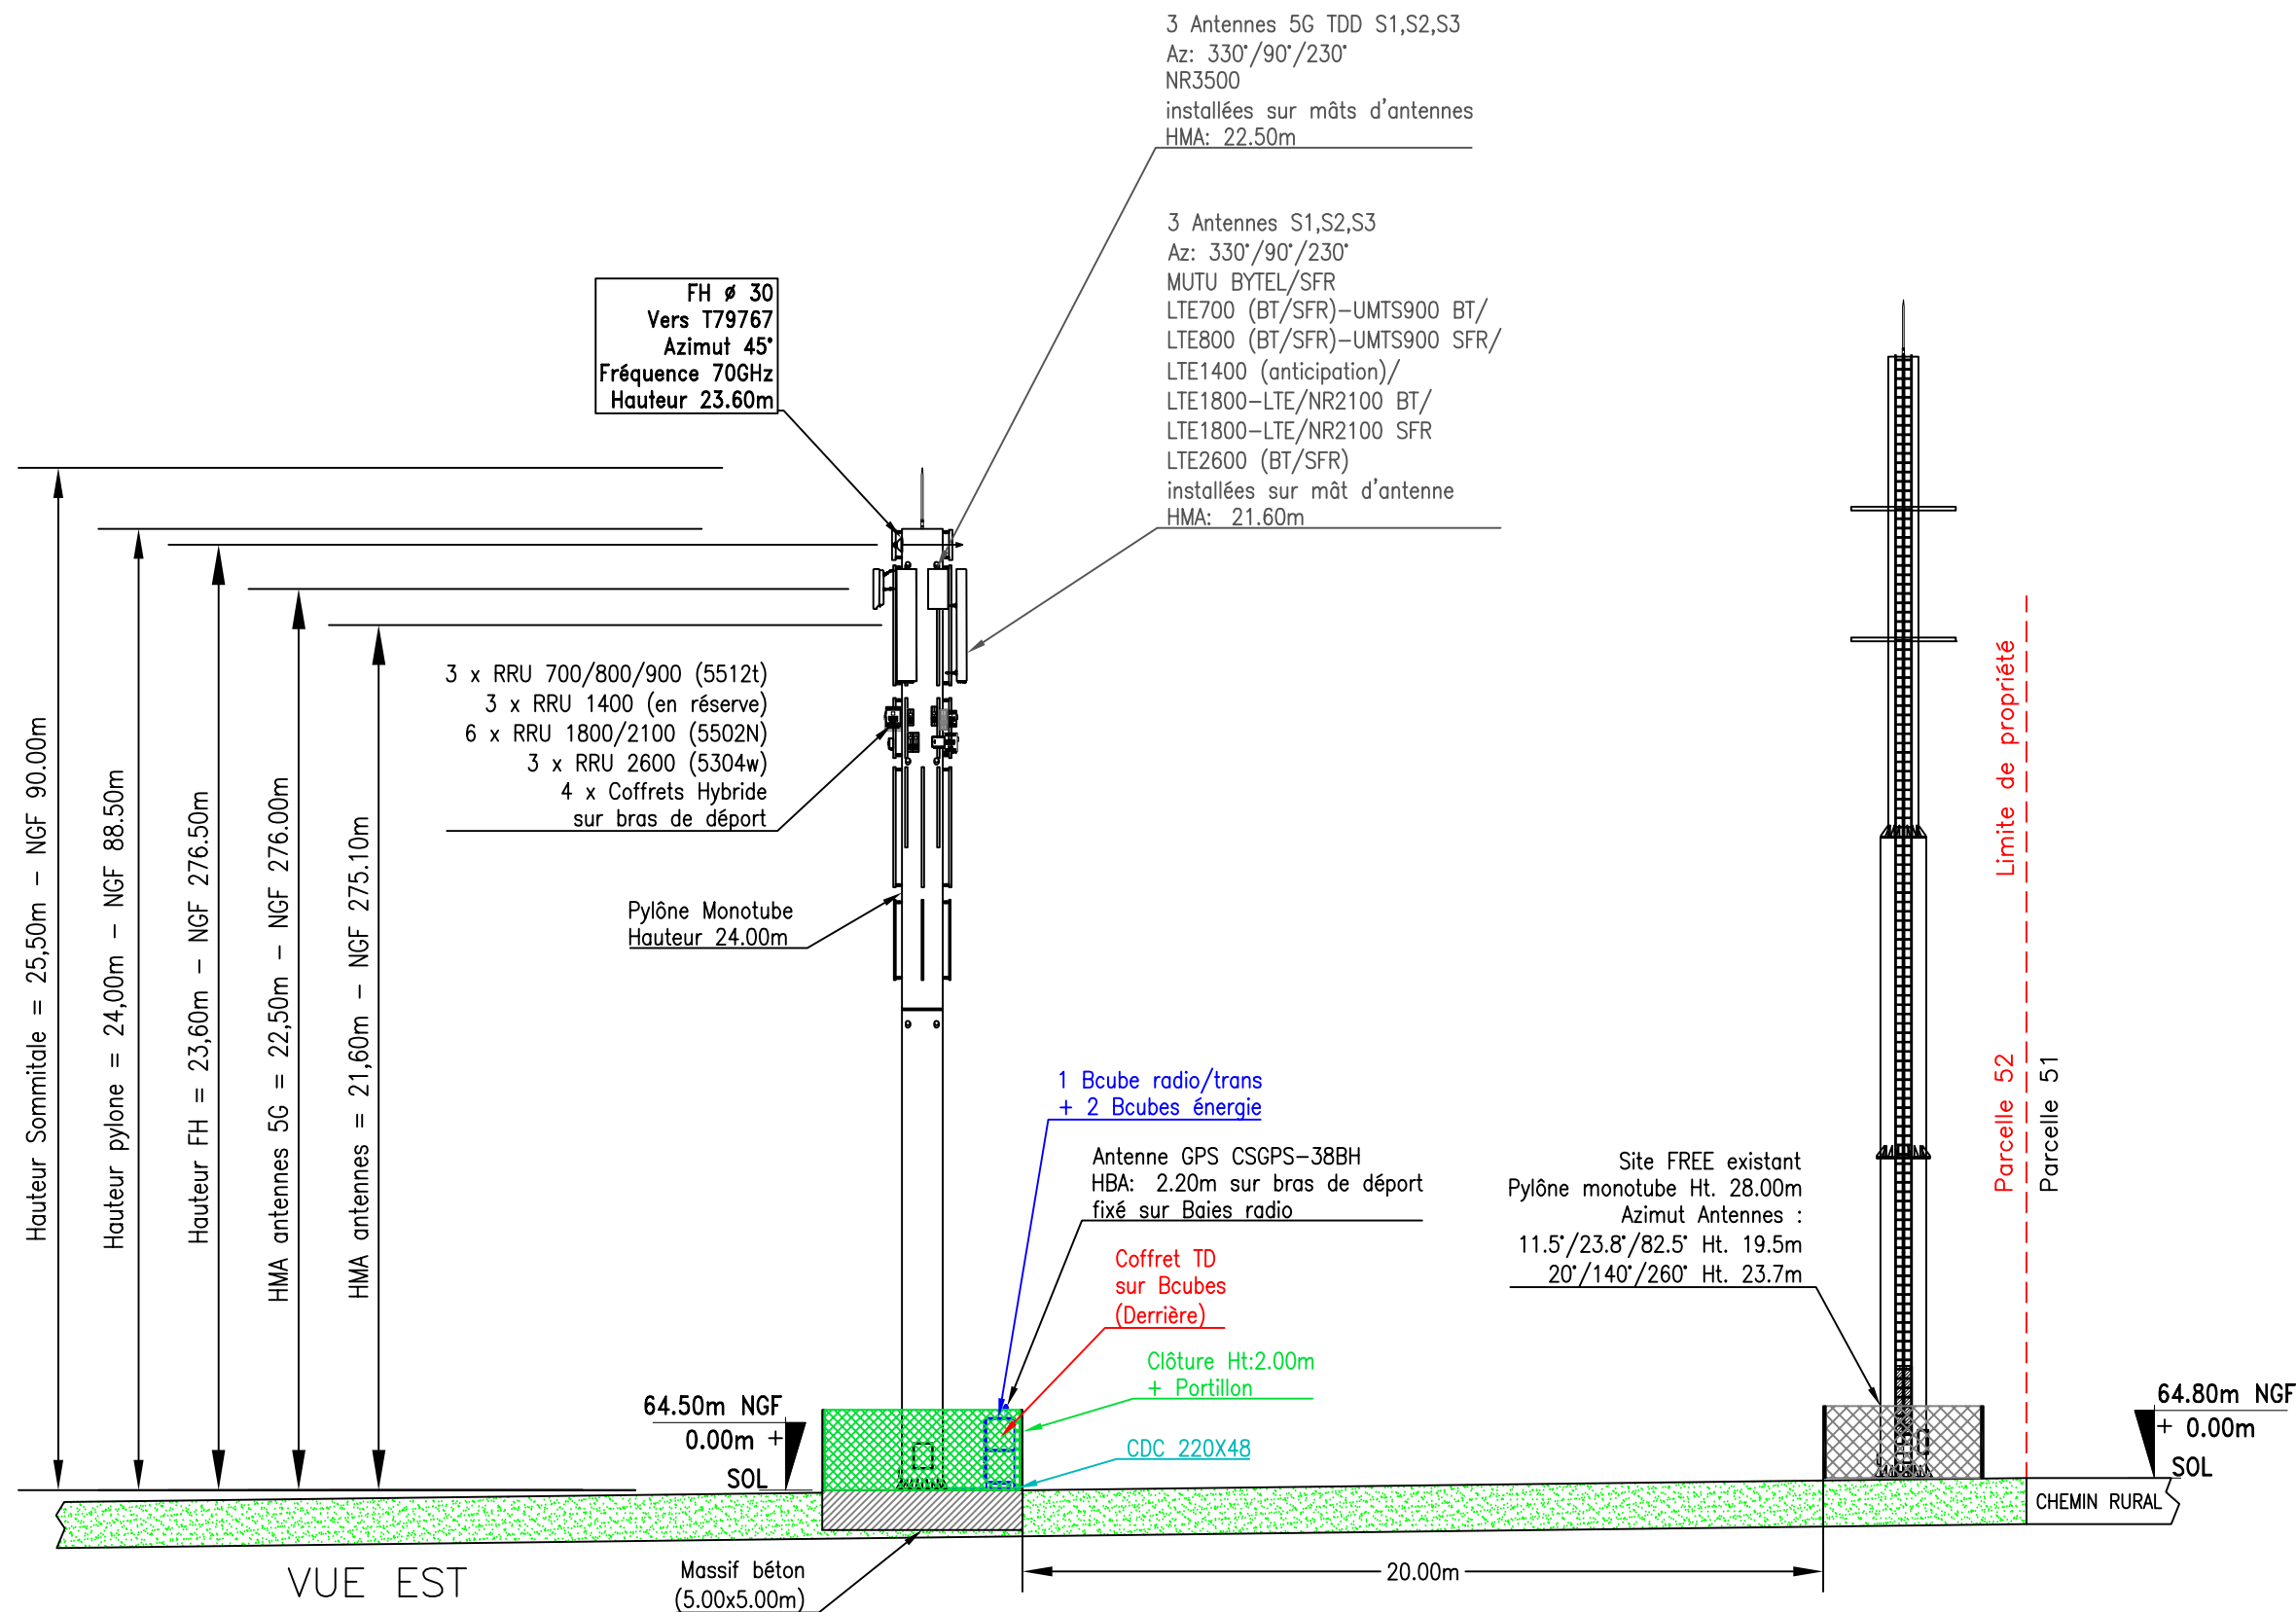

Ech: 1/200

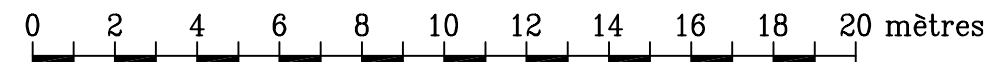

GRILLE D'EVOLUTION				
INDICE	DATE	DESSINATEUR	DESIGNATION	NOM ENTREPRISE
A	08/03/2024	B.H.ANTAR	AJOUT OPERATEUR ORANGE FRANCE	EIFPAGE.E.S
B	14/05/2024	B.H.ANTAR	MAJ APD SUITE E.B	EIFPAGE.E.S
C	25/07/2024	FX.LEBRET	MAJ APD SUITE COMMENTAIRES (CdC - Az ant 30°/140°/250°)	EIFPAGE.E.S

LOUVIERS_ST_HILAIRE_NEW

ID : FR-NO-1249

ADRESSE: COTE DE LA JUSTICE
27400 LOUVIERS

Echelle : 1/200

ETAT EXISTANT-VUE EN ELEVATION

Accusé de réception en préfecture
027-212703755-20250519-25-082-DE
Date de télétransmission : 23/05/2025
Date de réception en préfecture : 23/05/2025


N° FOLIO :012

DOSSIER : APD

DATE : 25/07/2024

FICHER : PFI-FR-NO-1249_00035060R1_APD_25072024.dwg



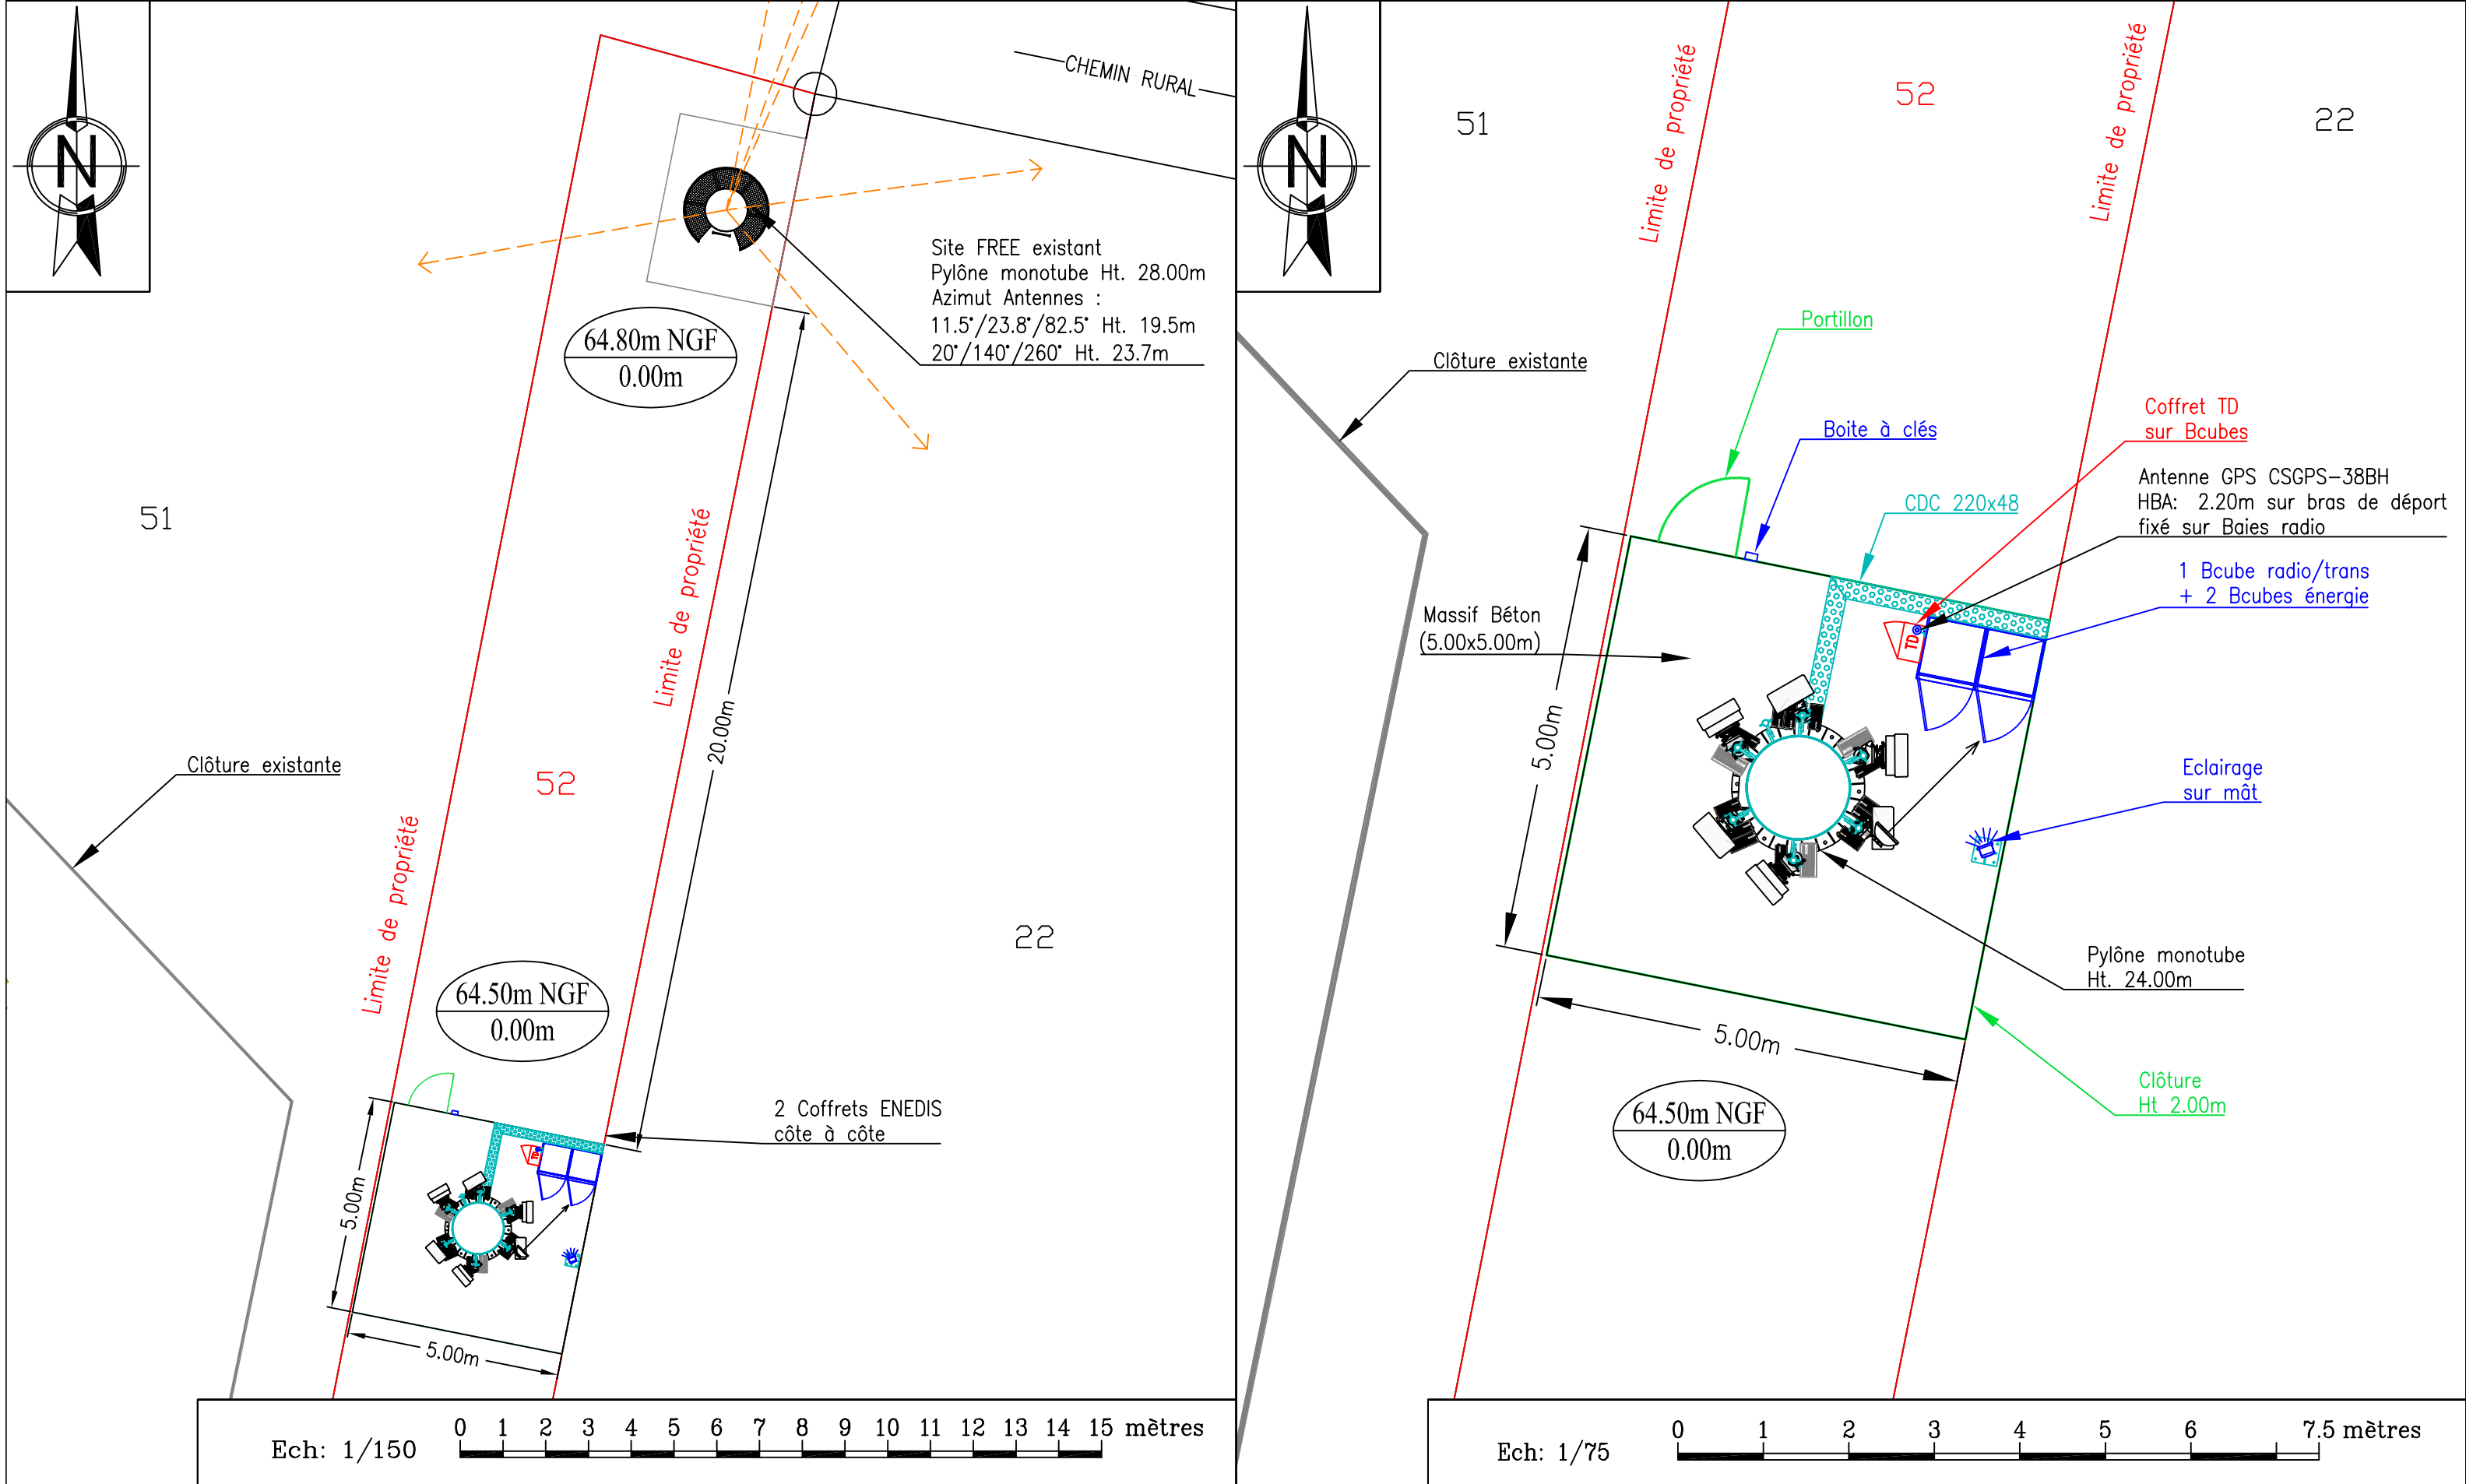

GRILLE D'EVOLUTION				
INDICE	DATE	DESSINATEUR	DESIGNATION	NOM ENTREPRISE
A	08/03/2024	B.H.ANTAR	AJOUT OPERATEUR ORANGE FRANCE	EIFPAGE.E.S
B	14/05/2024	B.H.ANTAR	MAJ APD SUITE E.B	EIFPAGE.E.S
C	25/07/2024	FX.LEBRET	MAJ APD SUITE COMMENTAIRES (CdC - Az ant 30°/140°/250°)	EIFPAGE.E.S

LOUVIERS_ST_HILAIRE_NEW

ADRESSE: COTE DE LA JUSTICE
27400 LOUVIERS

ETAT EXISTANT-IMPLANTATION MATERIEL

DOSSIER : APD

DATE : 25/07/2024

FICHIER : PFI-FR-NO-1249_00035060R1_APD_25072024.dwg



ID : FR-NO-1249

Echelle : 1/150-1/75

N° FOLIO :013

PHOENIX FRANCE
INFRASTRUCTURES

EIFPAGE
ÉNERGIE SYSTÈMES

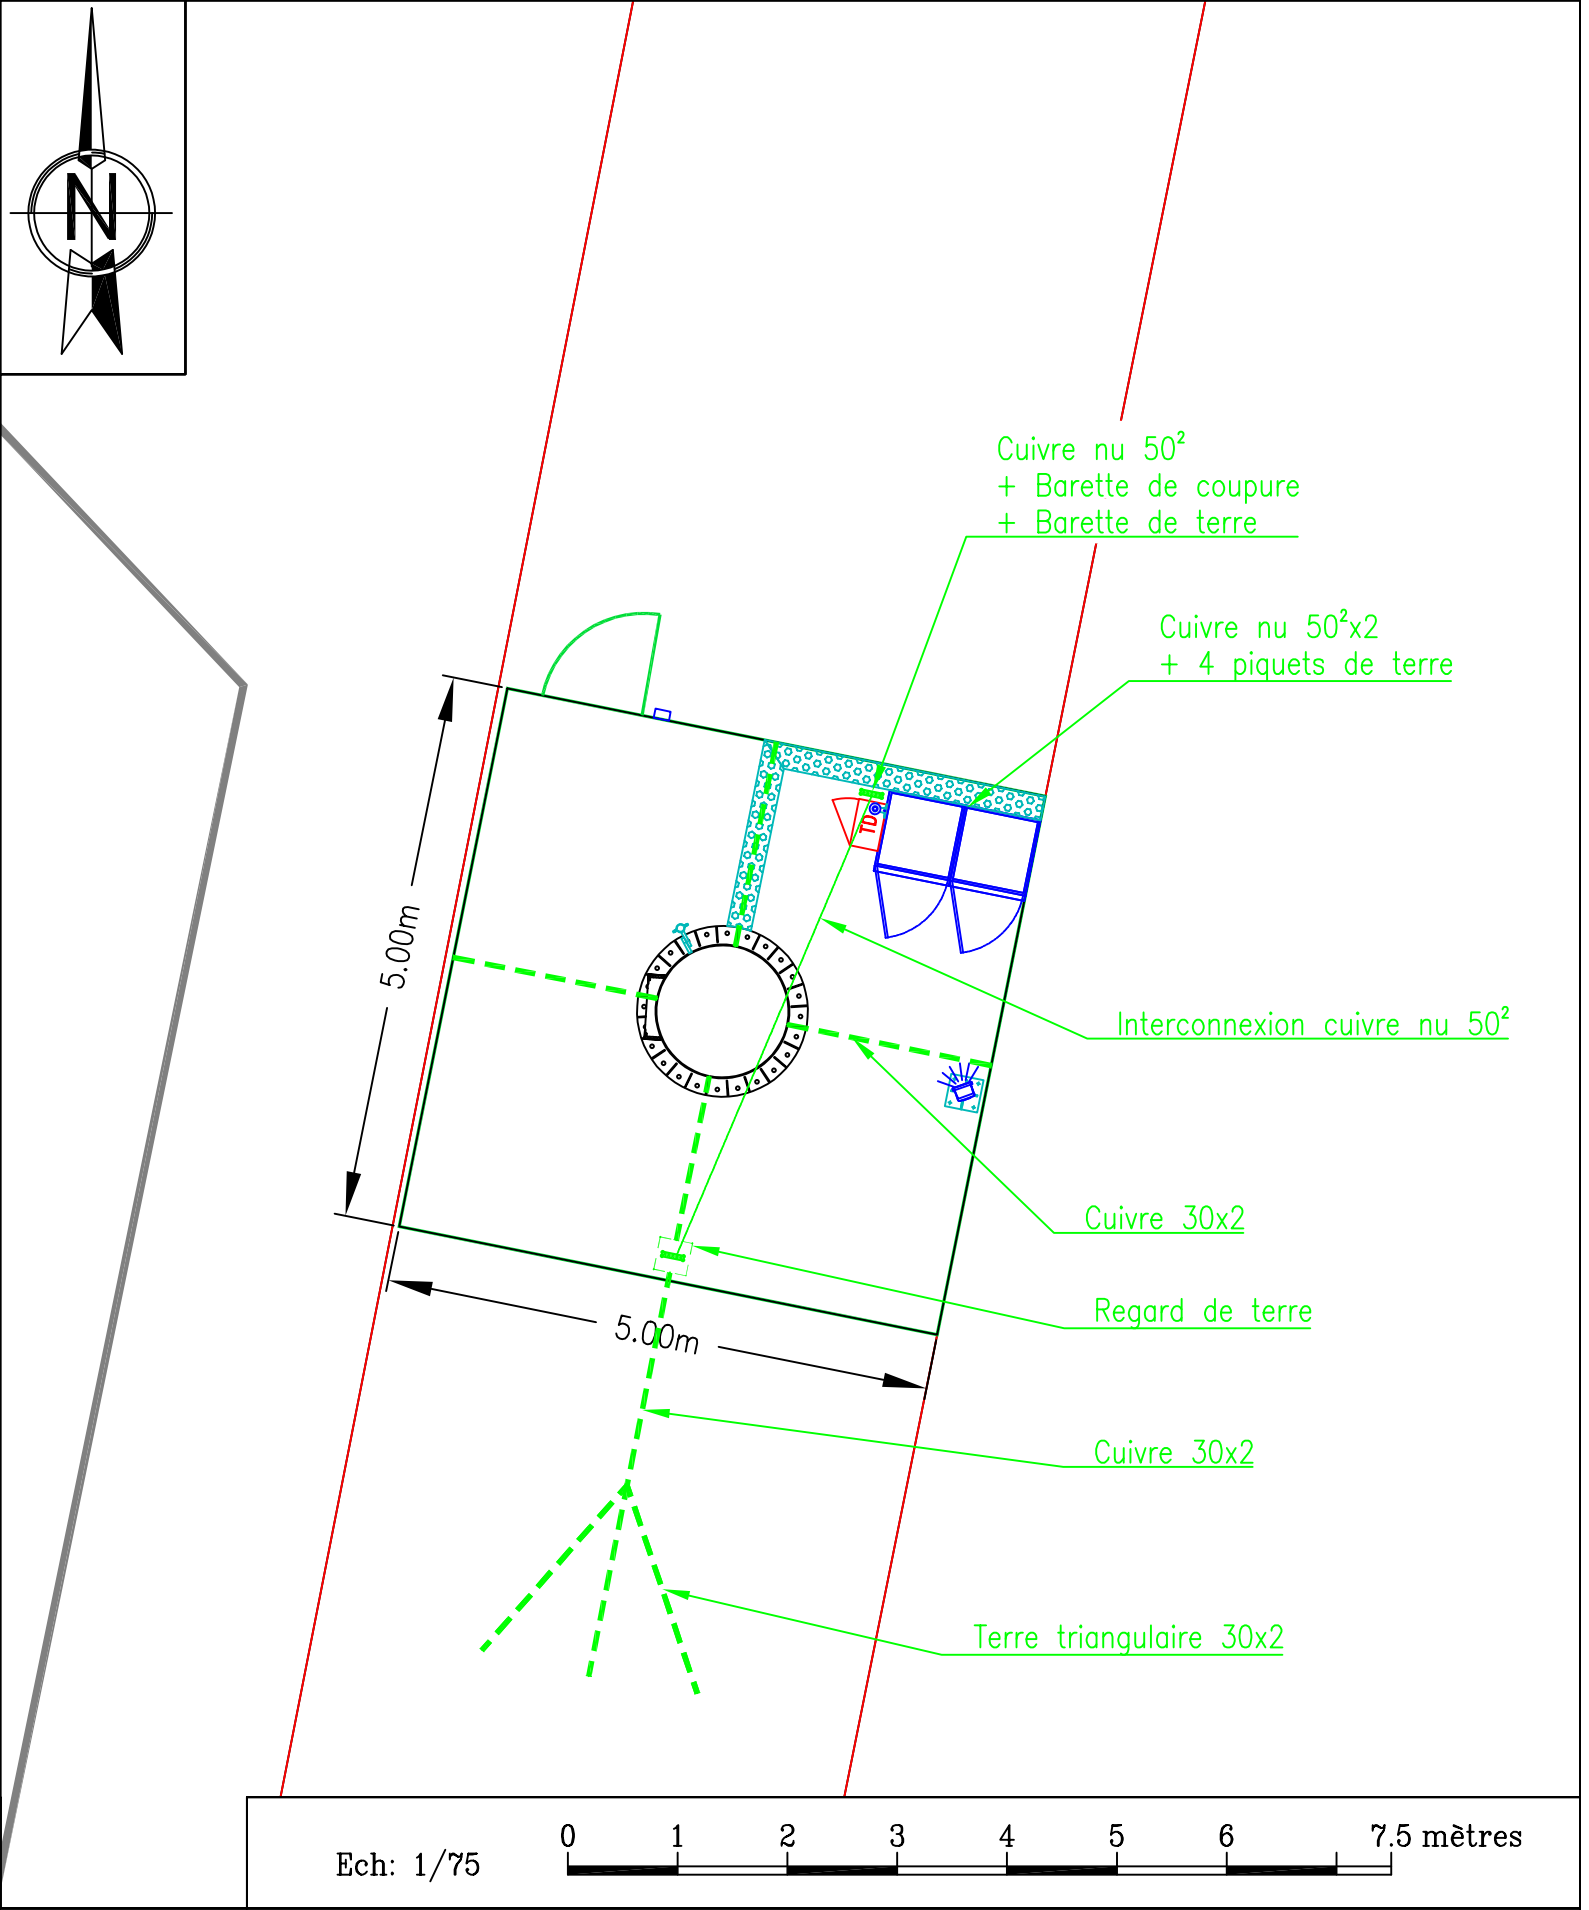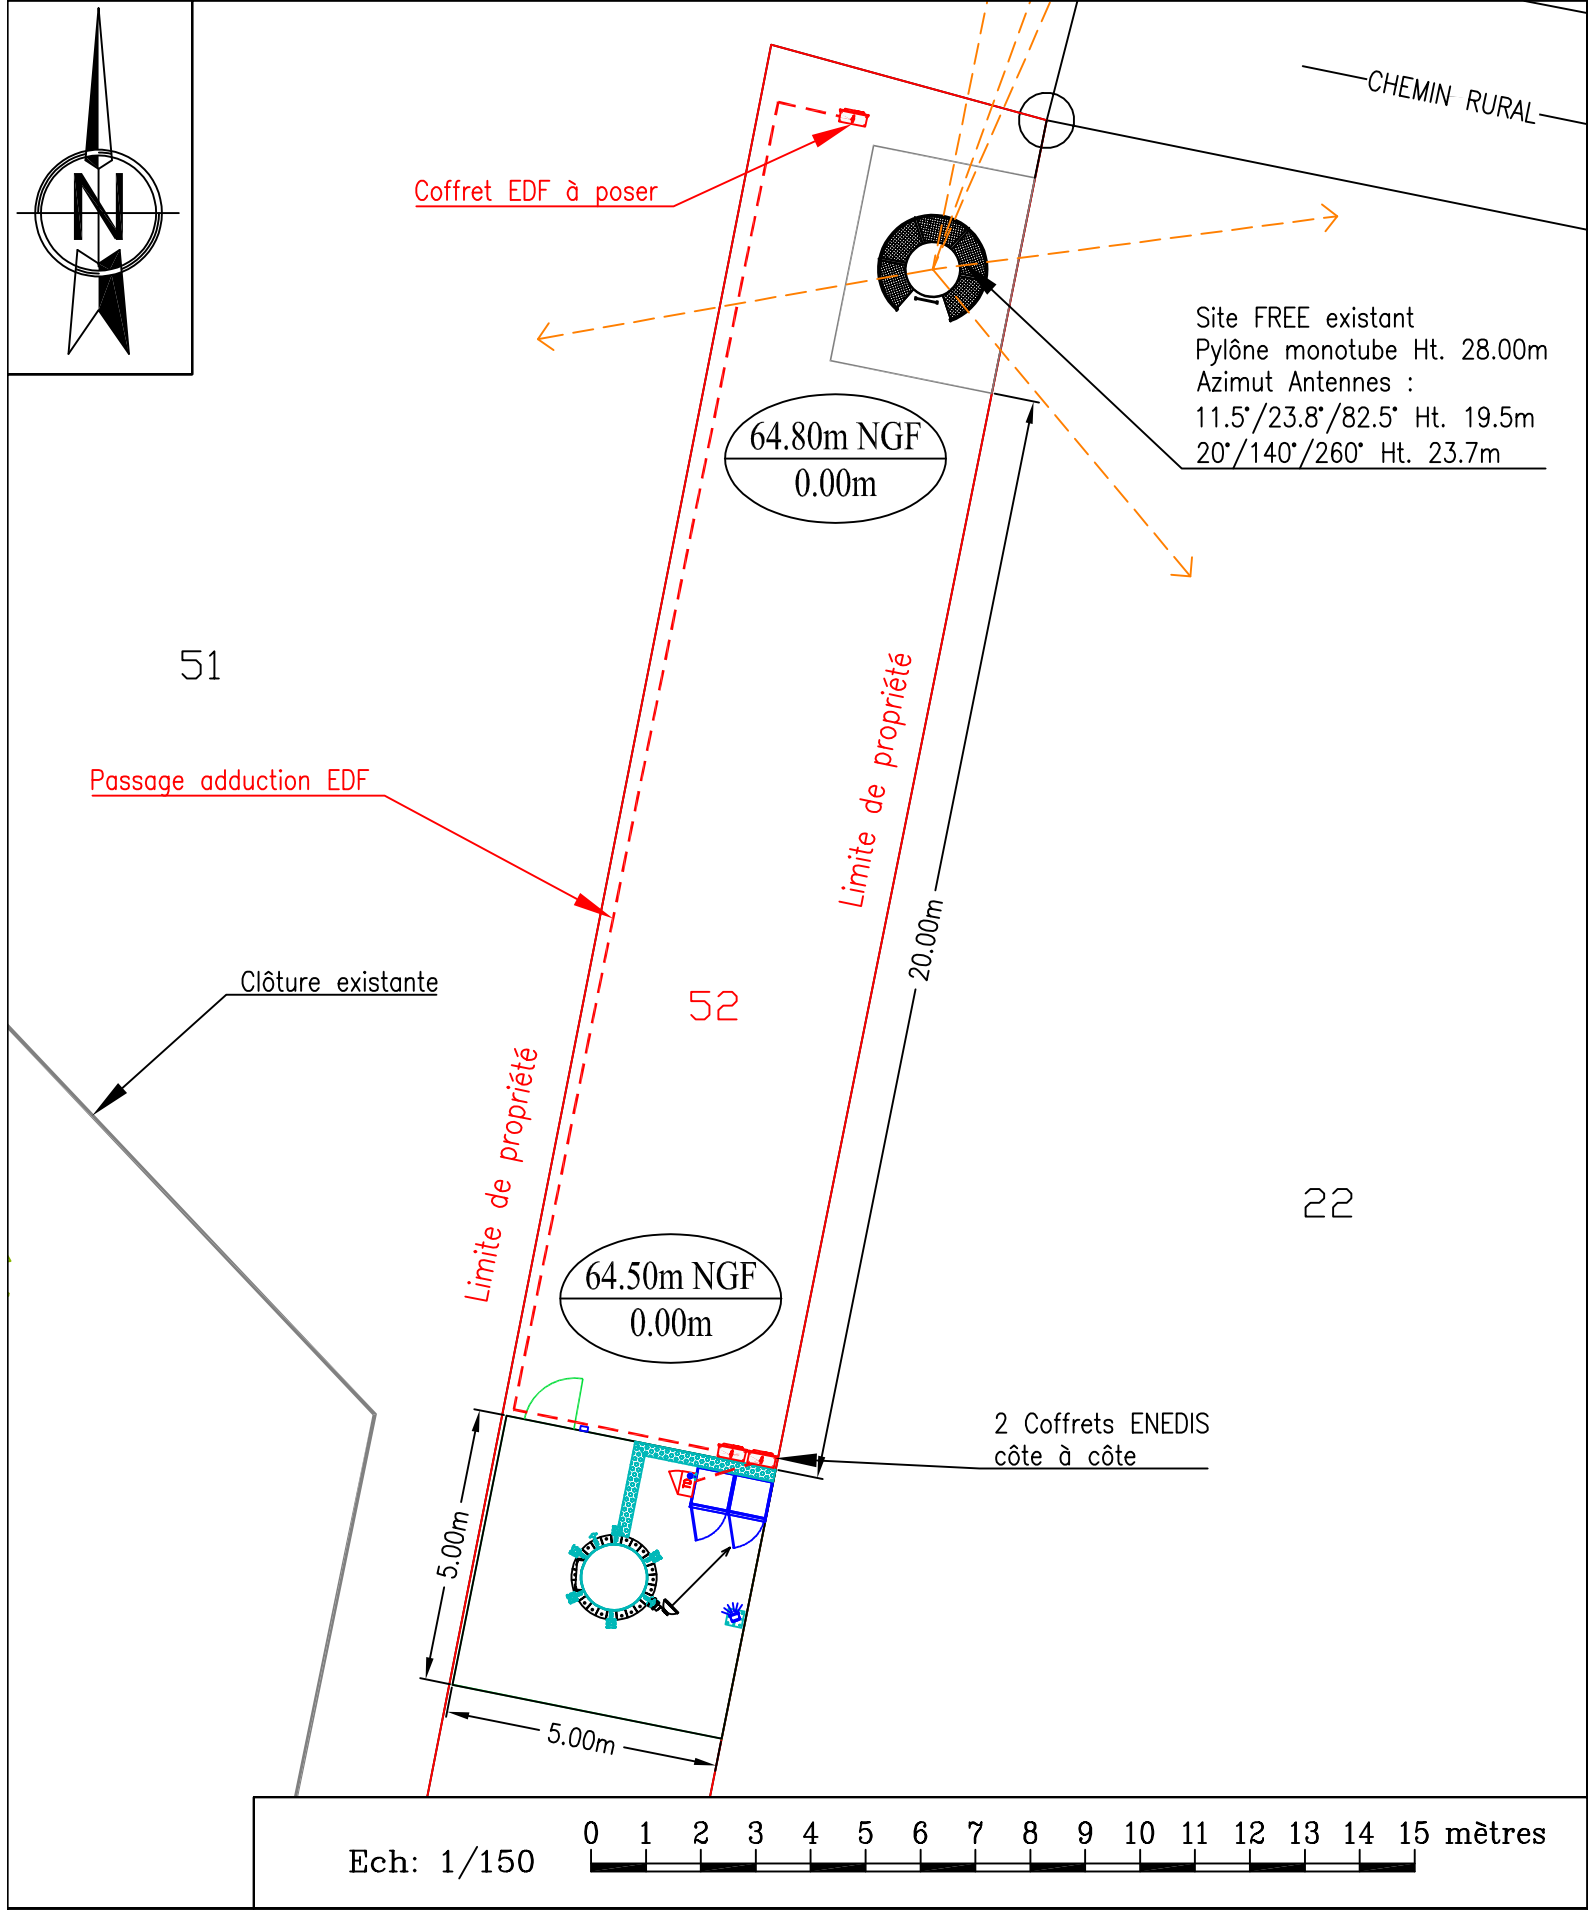



GRILLE D'EVOLUTION				
INDICE	DATE	DESSINATEUR	DESIGNATION	NOM ENTREPRISE
A	08/03/2024	B.H.ANTAR	AJOUT OPERATEUR ORANGE FRANCE	EIFFAGE.E.S
B	14/05/2024	B.H.ANTAR	MAJ APD SUITE E.B	EIFFAGE.E.S
C	25/07/2024	FX.LEBRET	MAJ APD SUITE COMMENTAIRES (CdC - Az ant 30°/140°/250°)	EIFFAGE.E.S

LOUVIERS_ST_HILAIRE_NEW

ADRESSE: COTE DE LA JUSTICE
27400 LOUVIERS

ETAT EXISTANT-ADDUCTION/RÉSEAU TERRE

DOSSIER : APD

DATE : 25/07/2024

FICHER : PFI-FR-NO-1249_00035060R1_APD_25072024.dwg

ID : FR-NO-1249


Echelle : 1/150-1/75

N° FOLIO :014



Accusé de réception en préfecture
027-212703755-20250519-25-082-DE
Date de télétransmission : 23/05/2025
Date de réception en préfecture : 23/05/2025

**PHOENIX
FRANCE**
INFRASTRUCTURES

**EIFFAGE**
ÉNERGIE SYSTÈMES

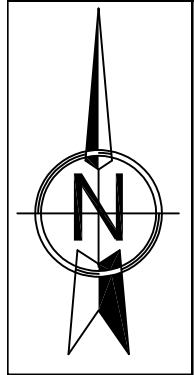

3*bras de déports 300mmxØ60mmx2000mm à poser

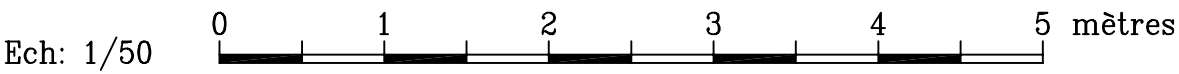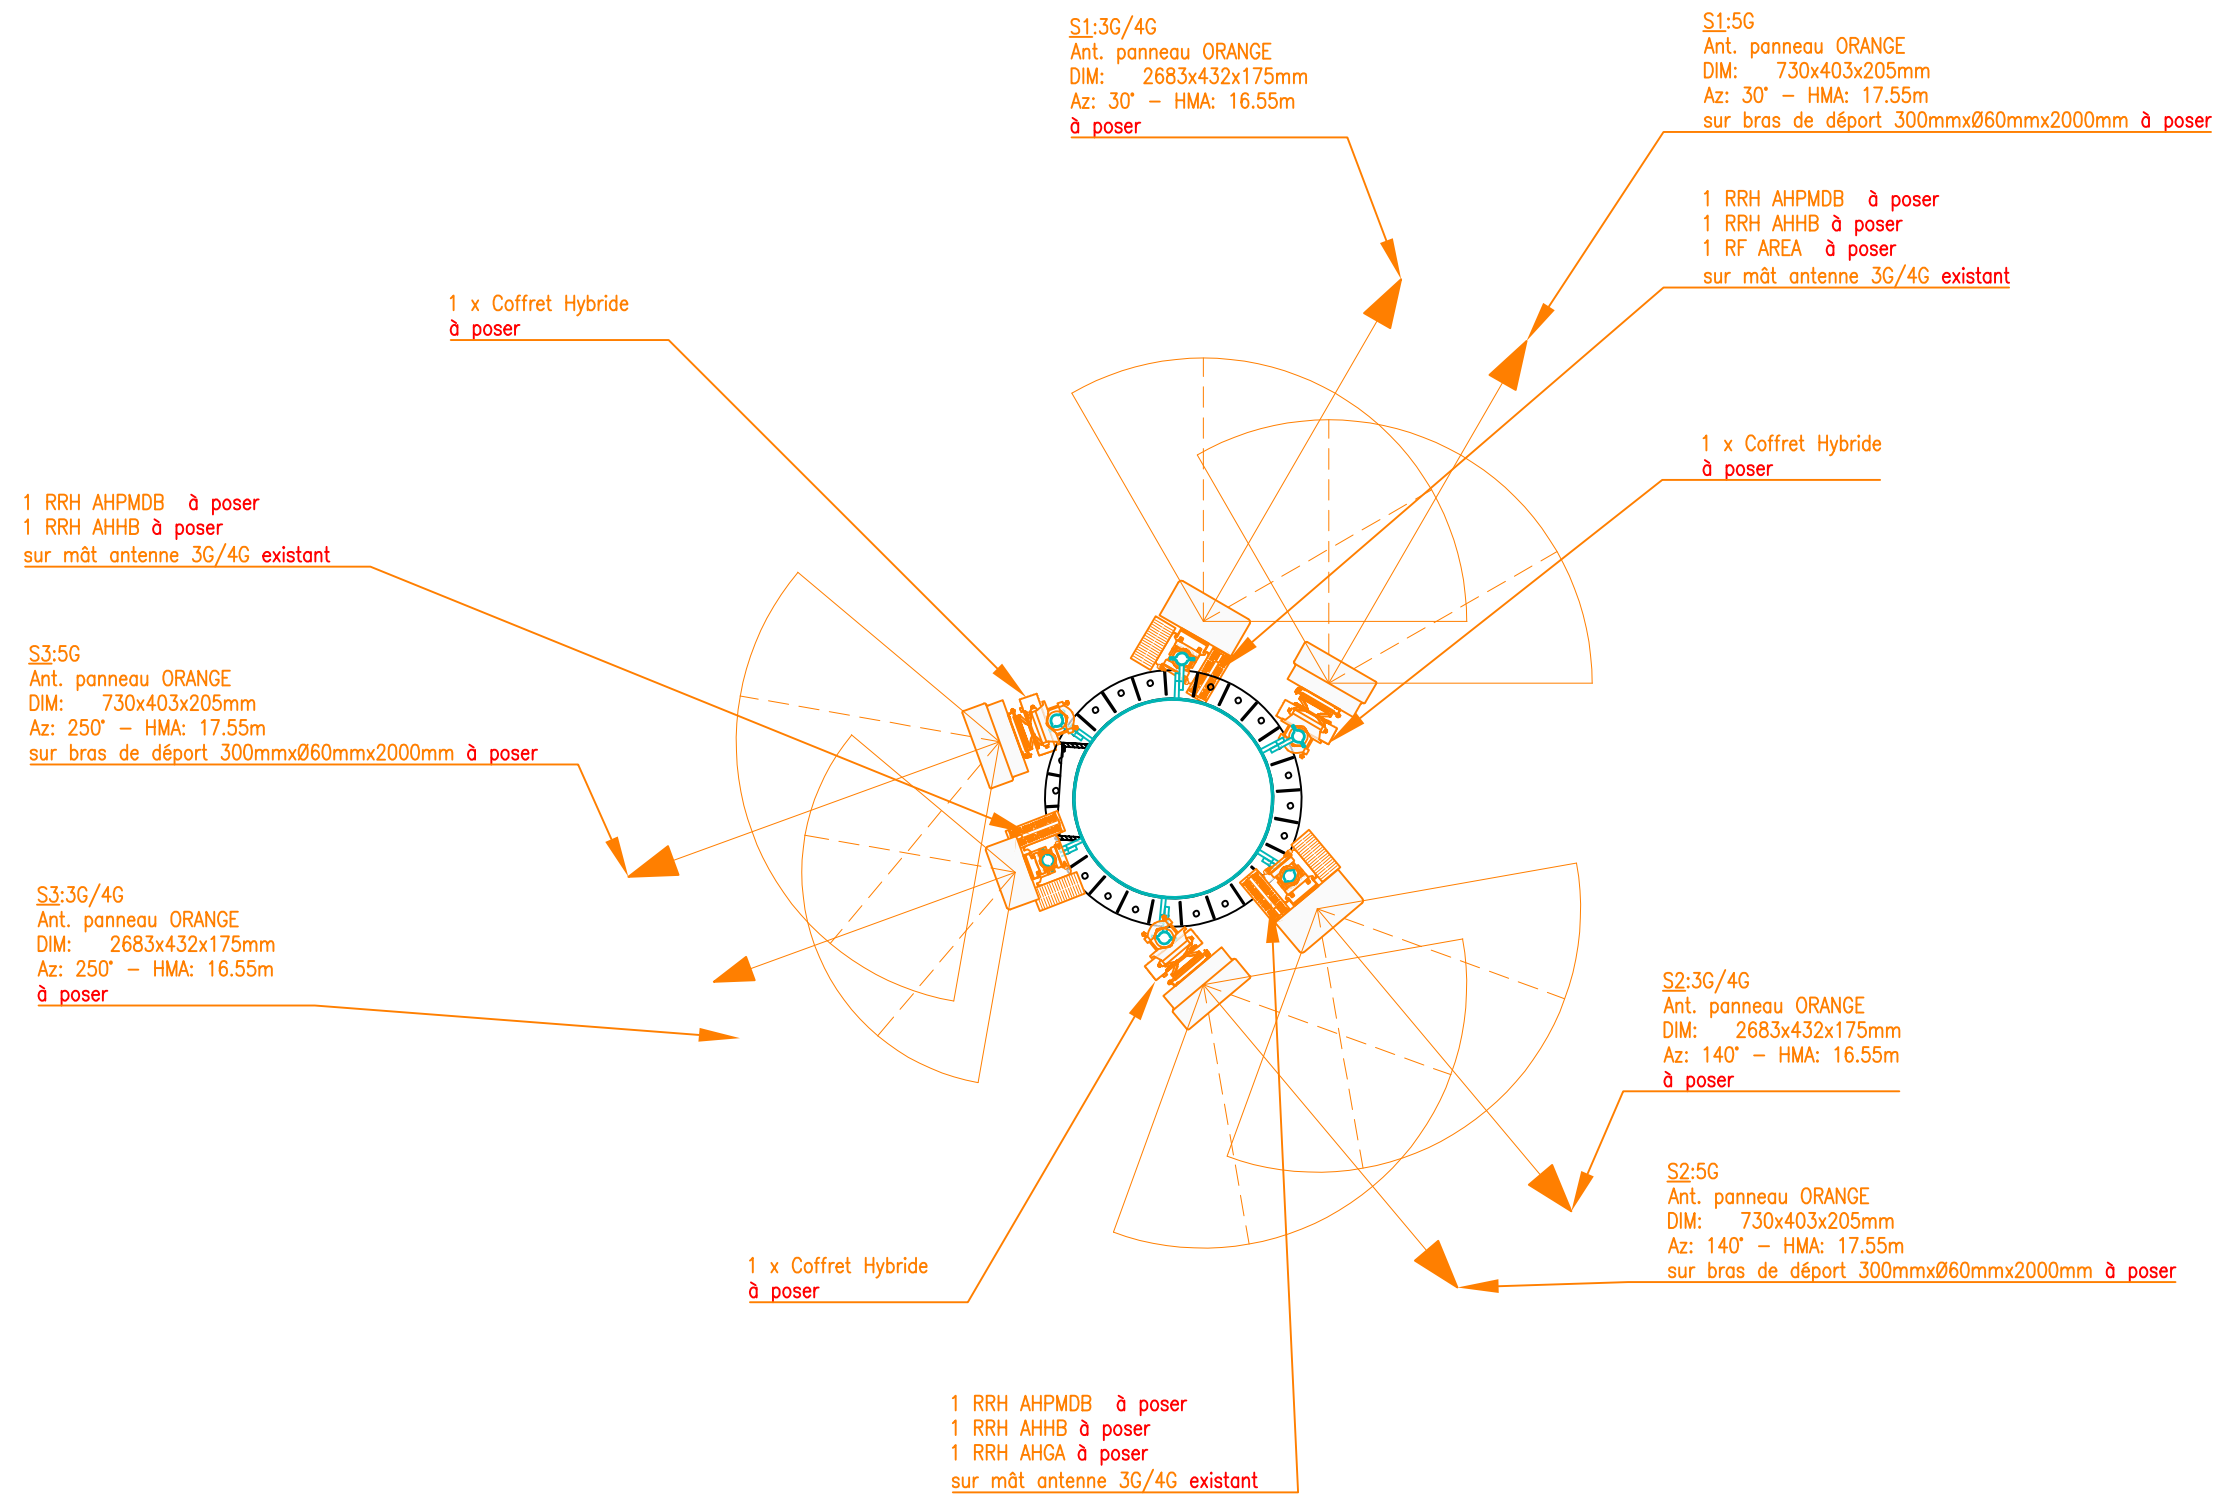


GRILLE D'EVOLUTION				
INDICE	DATE	DESSINATEUR	DESIGNATION	NOM ENTREPRISE
A	08/03/2024	B.H.ANTAR	AJOUT OPERATEUR ORANGE FRANCE	EIFPAGE.E.S
B	14/05/2024	B.H.ANTAR	MAJ APD SUITE E.B	EIFPAGE.E.S
C	25/07/2024	FX.LEBRET	MAJ APD SUITE COMMENTAIRES (CdC - Az ant 30°/140°/250°)	EIFPAGE.E.S


LOUVIERS_ST_HILAIRE_NEW		ID : FR-NO-1249	 PHOENIX FRANCE INFRASTRUCTURES
ADRESSE: COTE DE LA JUSTICE 27400 LOUVIERS		Echelle : 1/50	
ETAT PROJETE-VUE EN PLAN		Accusé de réception en préfecture 027-212703755-20250519-25-082-DE Date de télétransmission : 23/05/2025 Date de réception en préfecture : 23/05/2025 N° FOLIO :021	
DOSSIER : APD	DATE : 25/07/2024	FICHER : PFI-FR-NO-1249_00035060R1_APD_25072024.dwg	

**EIFFAGE**
ÉNERGIE SYSTÈMES

3*bras de déports 300mmxØ60mmx2000mm
à poser

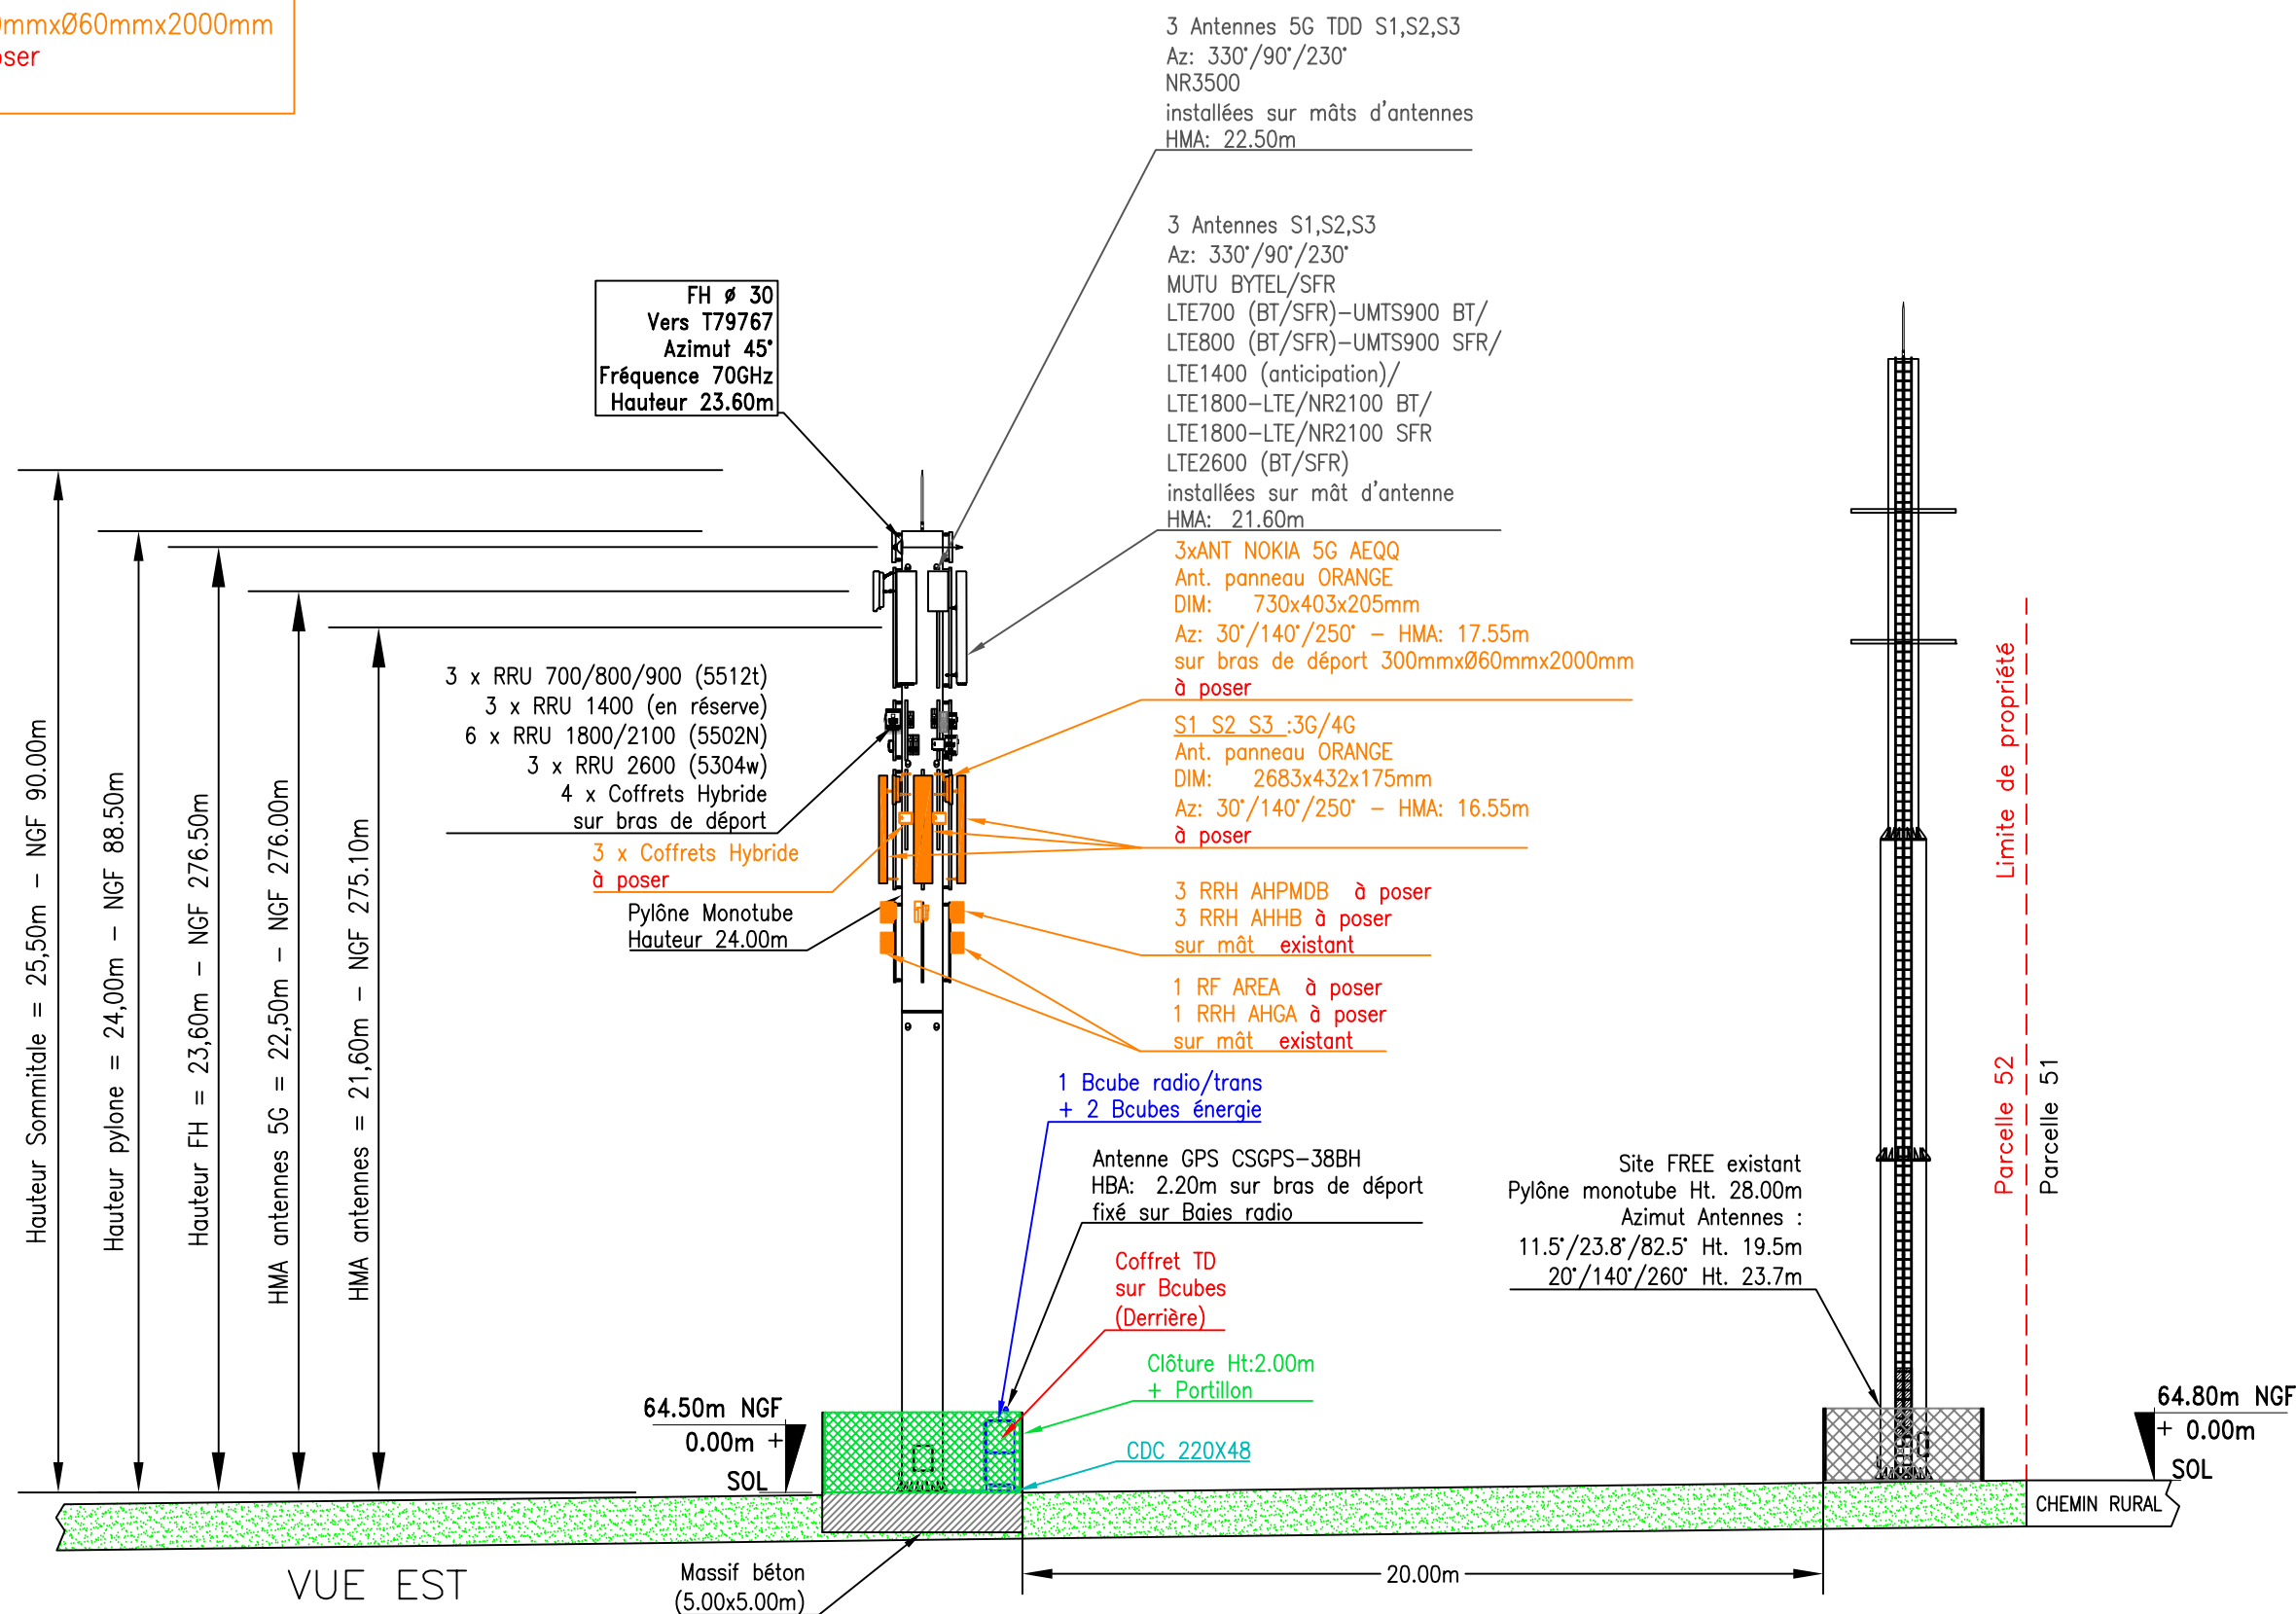

Ech: 1/200

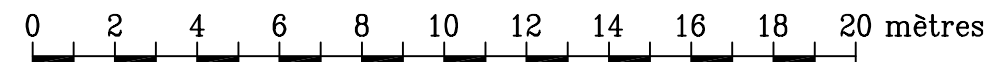

GRILLE D'EVOLUTION				
INDICE	DATE	DESSINATEUR	DESIGNATION	NOM ENTREPRISE
A	08/03/2024	B.H.ANTAR	AJOUT OPERATEUR ORANGE FRANCE	EIFPAGE.E.S
B	14/05/2024	B.H.ANTAR	MAJ APD SUITE E.B	EIFPAGE.E.S
C	25/07/2024	FX.LEBRET	MAJ APD SUITE COMMENTAIRES (CdC - Az ant 30°/140°/250°)	EIFPAGE.E.S

LOUVIERS_ST_HILAIRE_NEW

ID : FR-NO-1249

ADRESSE: COTE DE LA JUSTICE
27400 LOUVIERS

Echelle : 1/200

ETAT PROJETE-VUE EN ELEVATION

Accusé de réception en préfecture
027-212703755-20250519-25-082-DE
Date de télétransmission : 23/05/2025
Date de réception en préfecture : 23/05/2025


N° FOLIO :022

DOSSIER : APD

DATE : 25/07/2024

FICHER : PFI-FR-NO-1249_00035060R1_APD_25072024.dwg



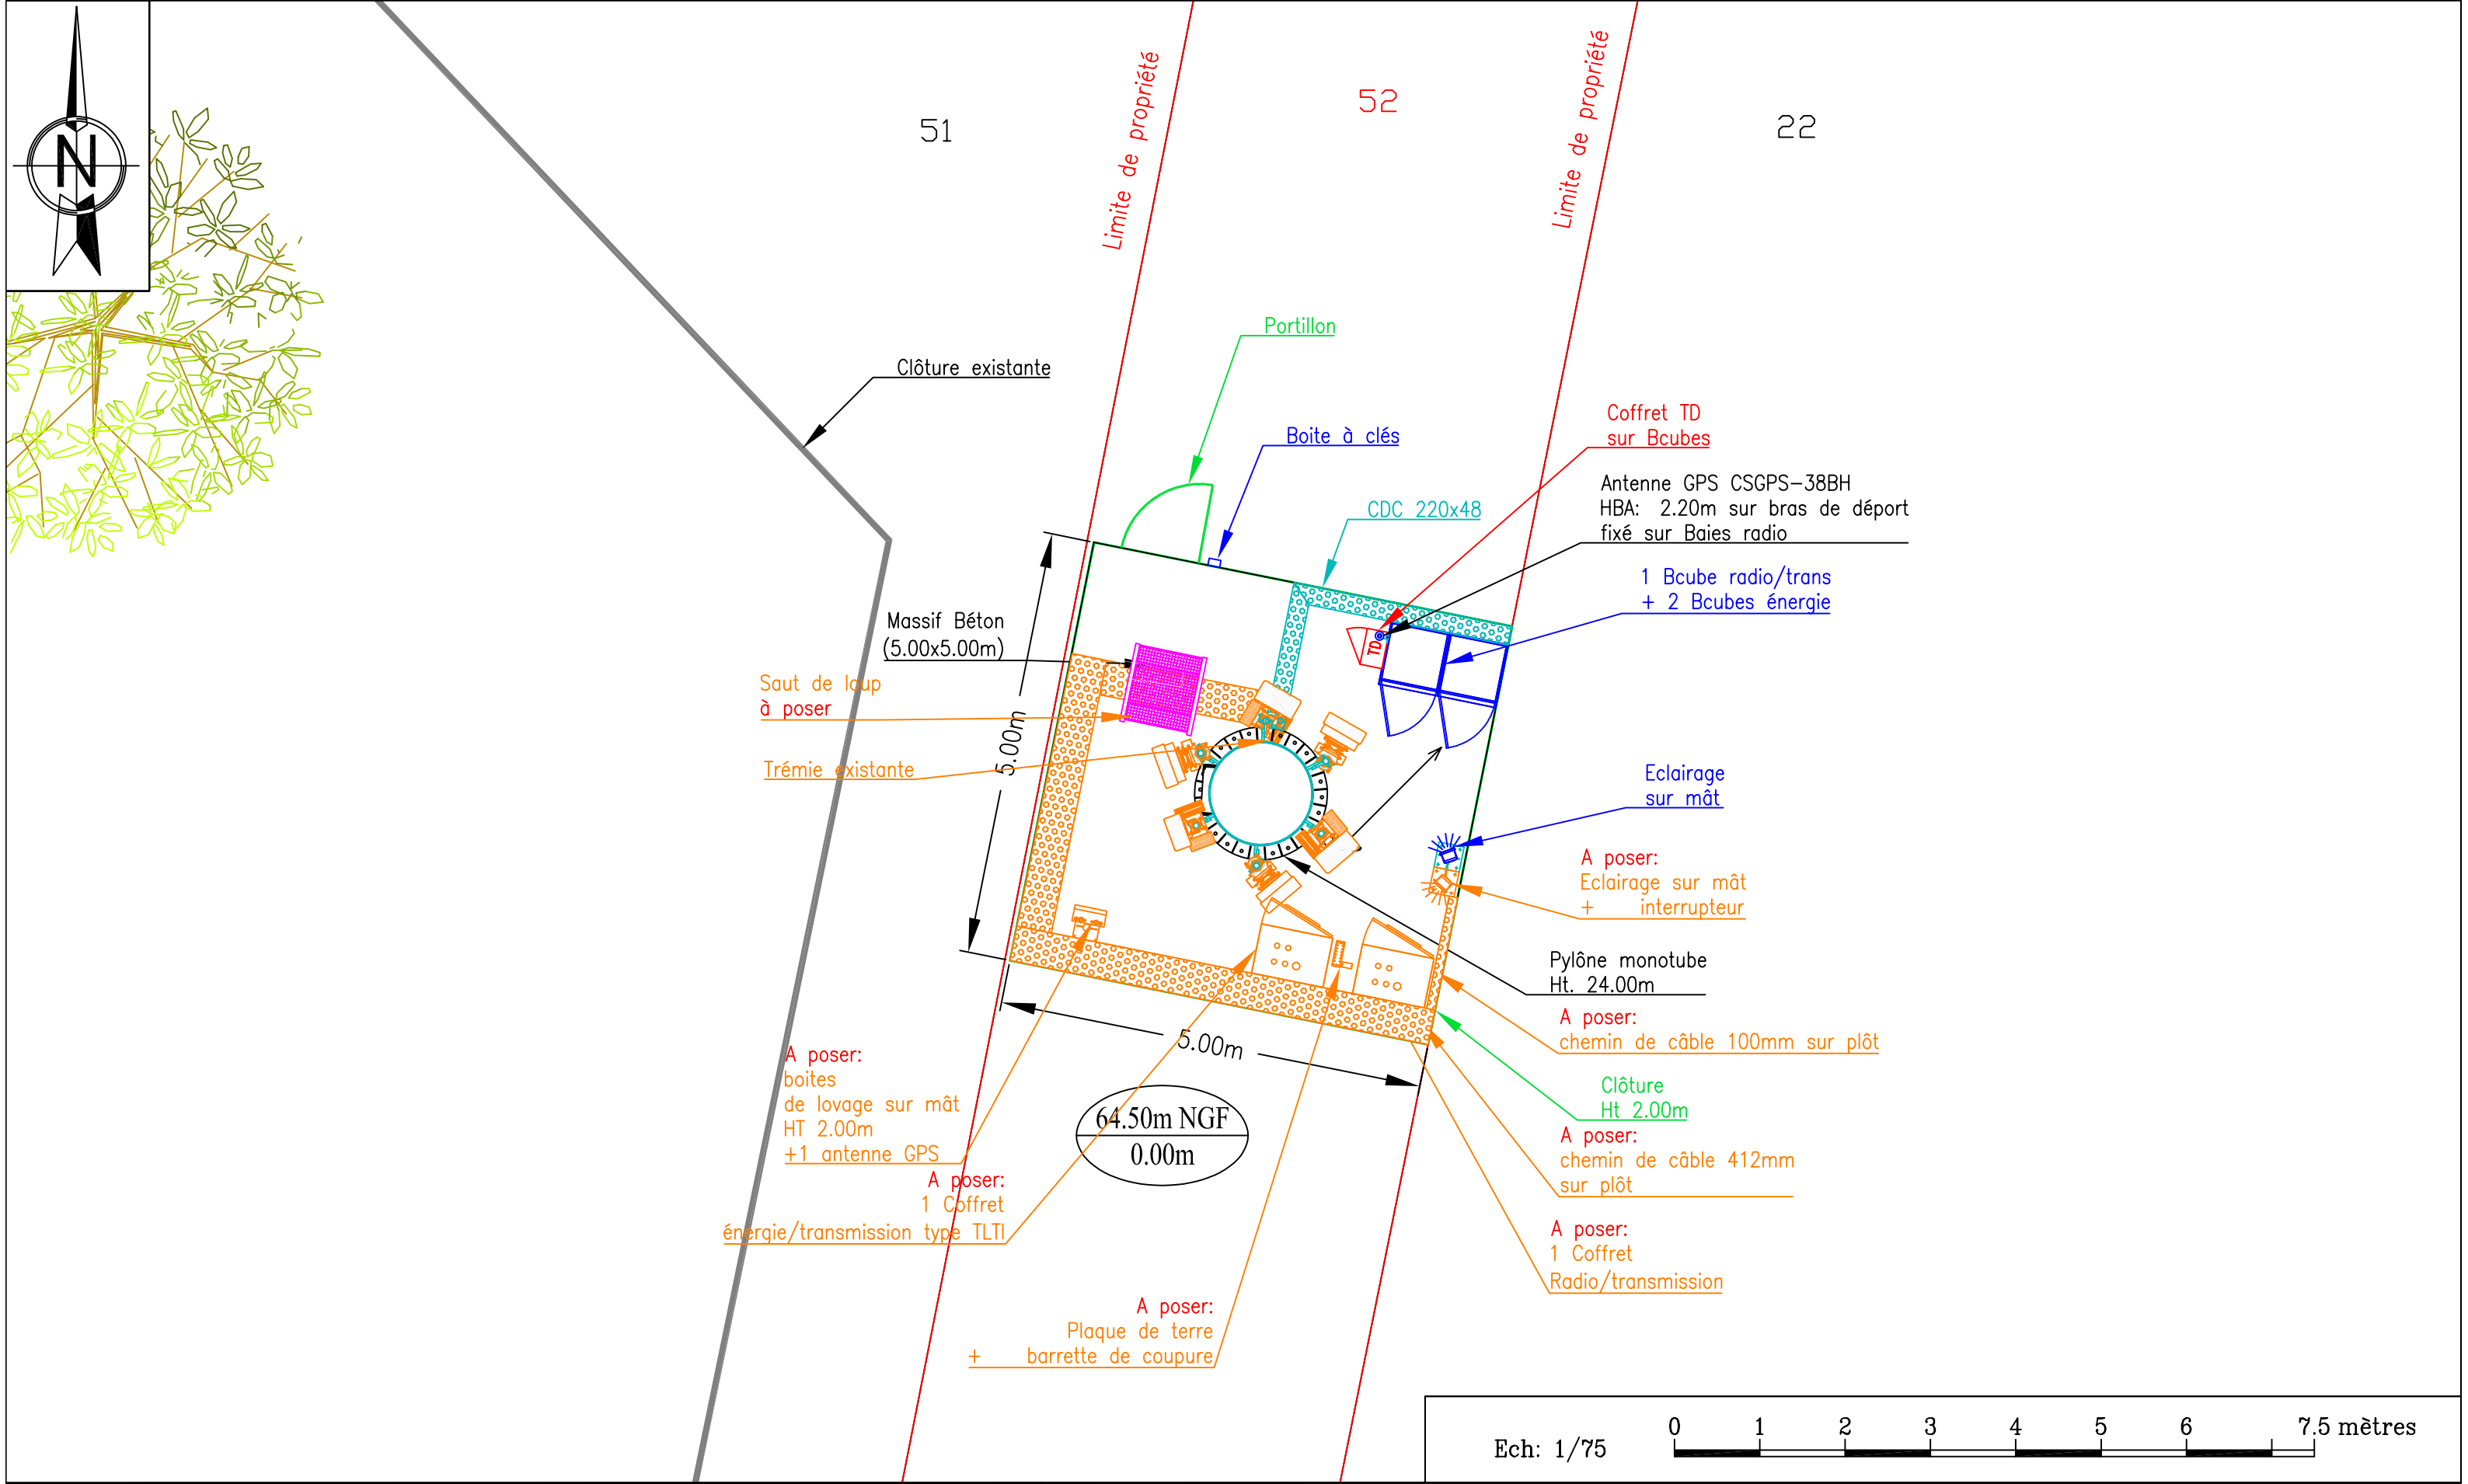

GRILLE D'EVOLUTION				
INDICE	DATE	DESSINATEUR	DESIGNATION	NOM ENTREPRISE
A	08/03/2024	B.H.ANTAR	AJOUT OPERATEUR ORANGE FRANCE	EIFFAGE.E.S
B	14/05/2024	B.H.ANTAR	MAJ APD SUITE E.B	EIFFAGE.E.S
C	25/07/2024	FX.LEBRET	MAJ APD SUITE COMMENTAIRES (CdC - Az ant 30°/140°/250°)	EIFFAGE.E.S

LOUVIERS_ST_HILAIRE_NEW

ADRESSE: COTE DE LA JUSTICE
27400 LOUVIERS

ETAT PROJETE-IMPLANTATION MATERIEL


DOSSIER : APD

ID : FR-NO-1249


Echelle : 1/75

Accusé de réception en préfecture
027-212703755-20250519-25-082-DE
Date de télétransmission : 23/05/2025
Date de réception en préfecture : 23/05/2025
N° FOLIO :023

FICHER : PFI-FR-NO-1249_00035060R1_APD_25072024.dwg

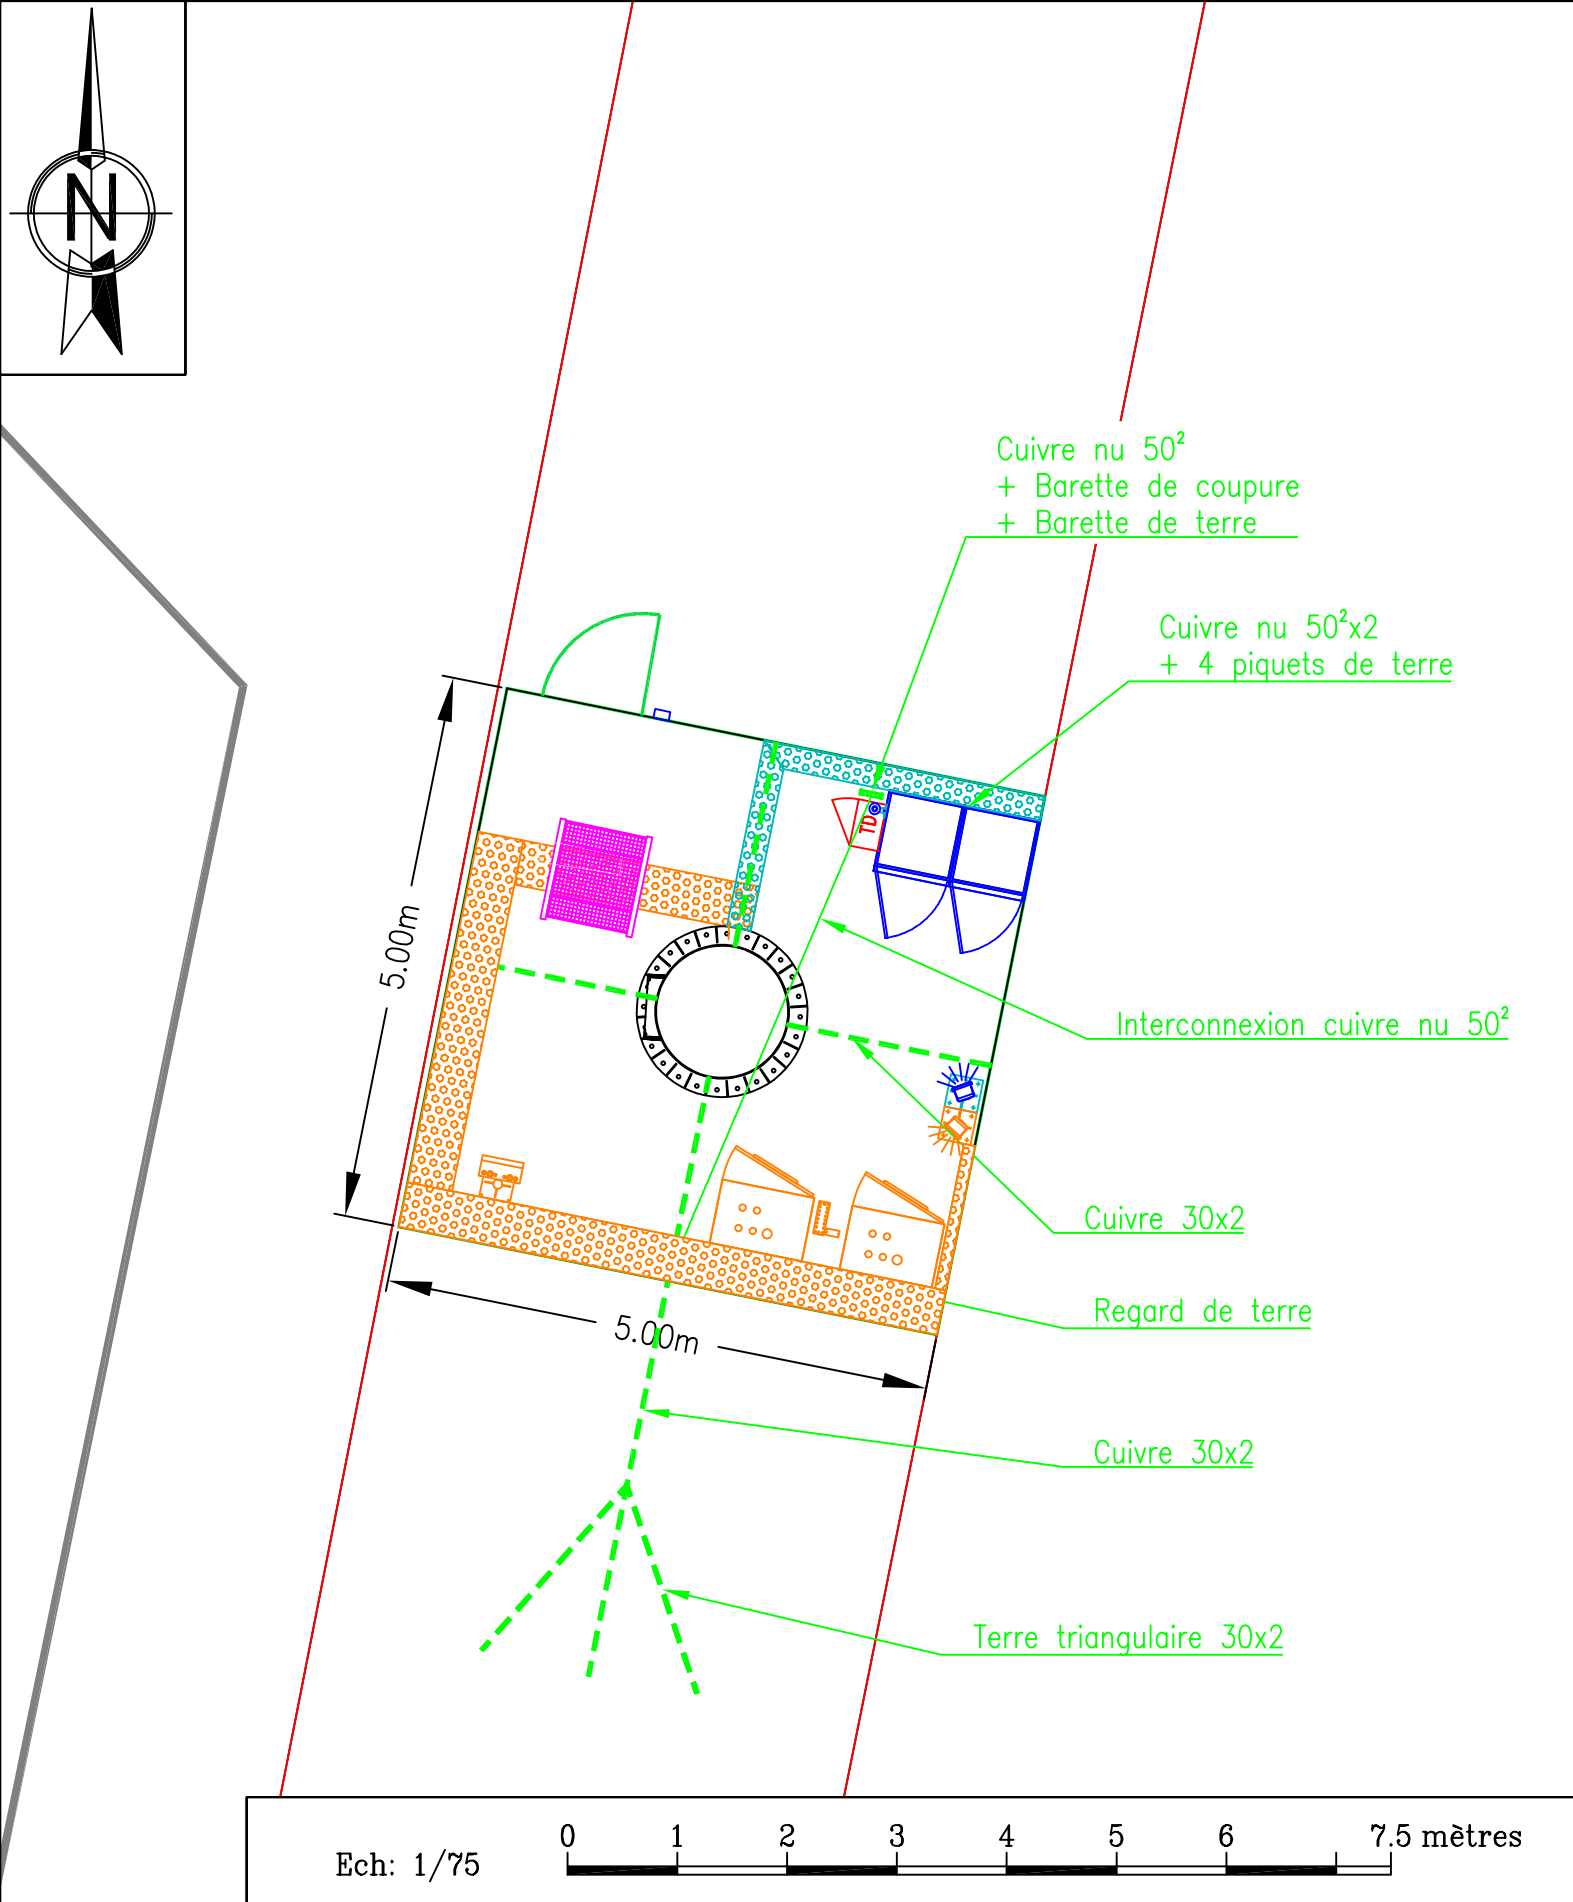

LOUVIERS_ST_HILAIRE_NEW		ID : FR-NO-1249	 PHOENIX FRANCE INFRASTRUCTURES
ADRESSE: COTE DE LA JUSTICE 27400 LOUVIERS		Echelle : 1/150-1/75 Accusé de réception en préfecture 027-212703755-20250519-25-082-DE Date de télétransmission : 23/05/2025 Date de réception en préfecture : 23/05/2025	
ETAT PROJETE-ADDUCTION/RÉSEAU TERRE			 EIFFAGE ÉNERGIE SYSTÈMES
DOSSIER : APD	DATE : 25/07/2024	FICHIER : PFI-FR-NO-1249_00035060R1_APD_25072024.dwg	

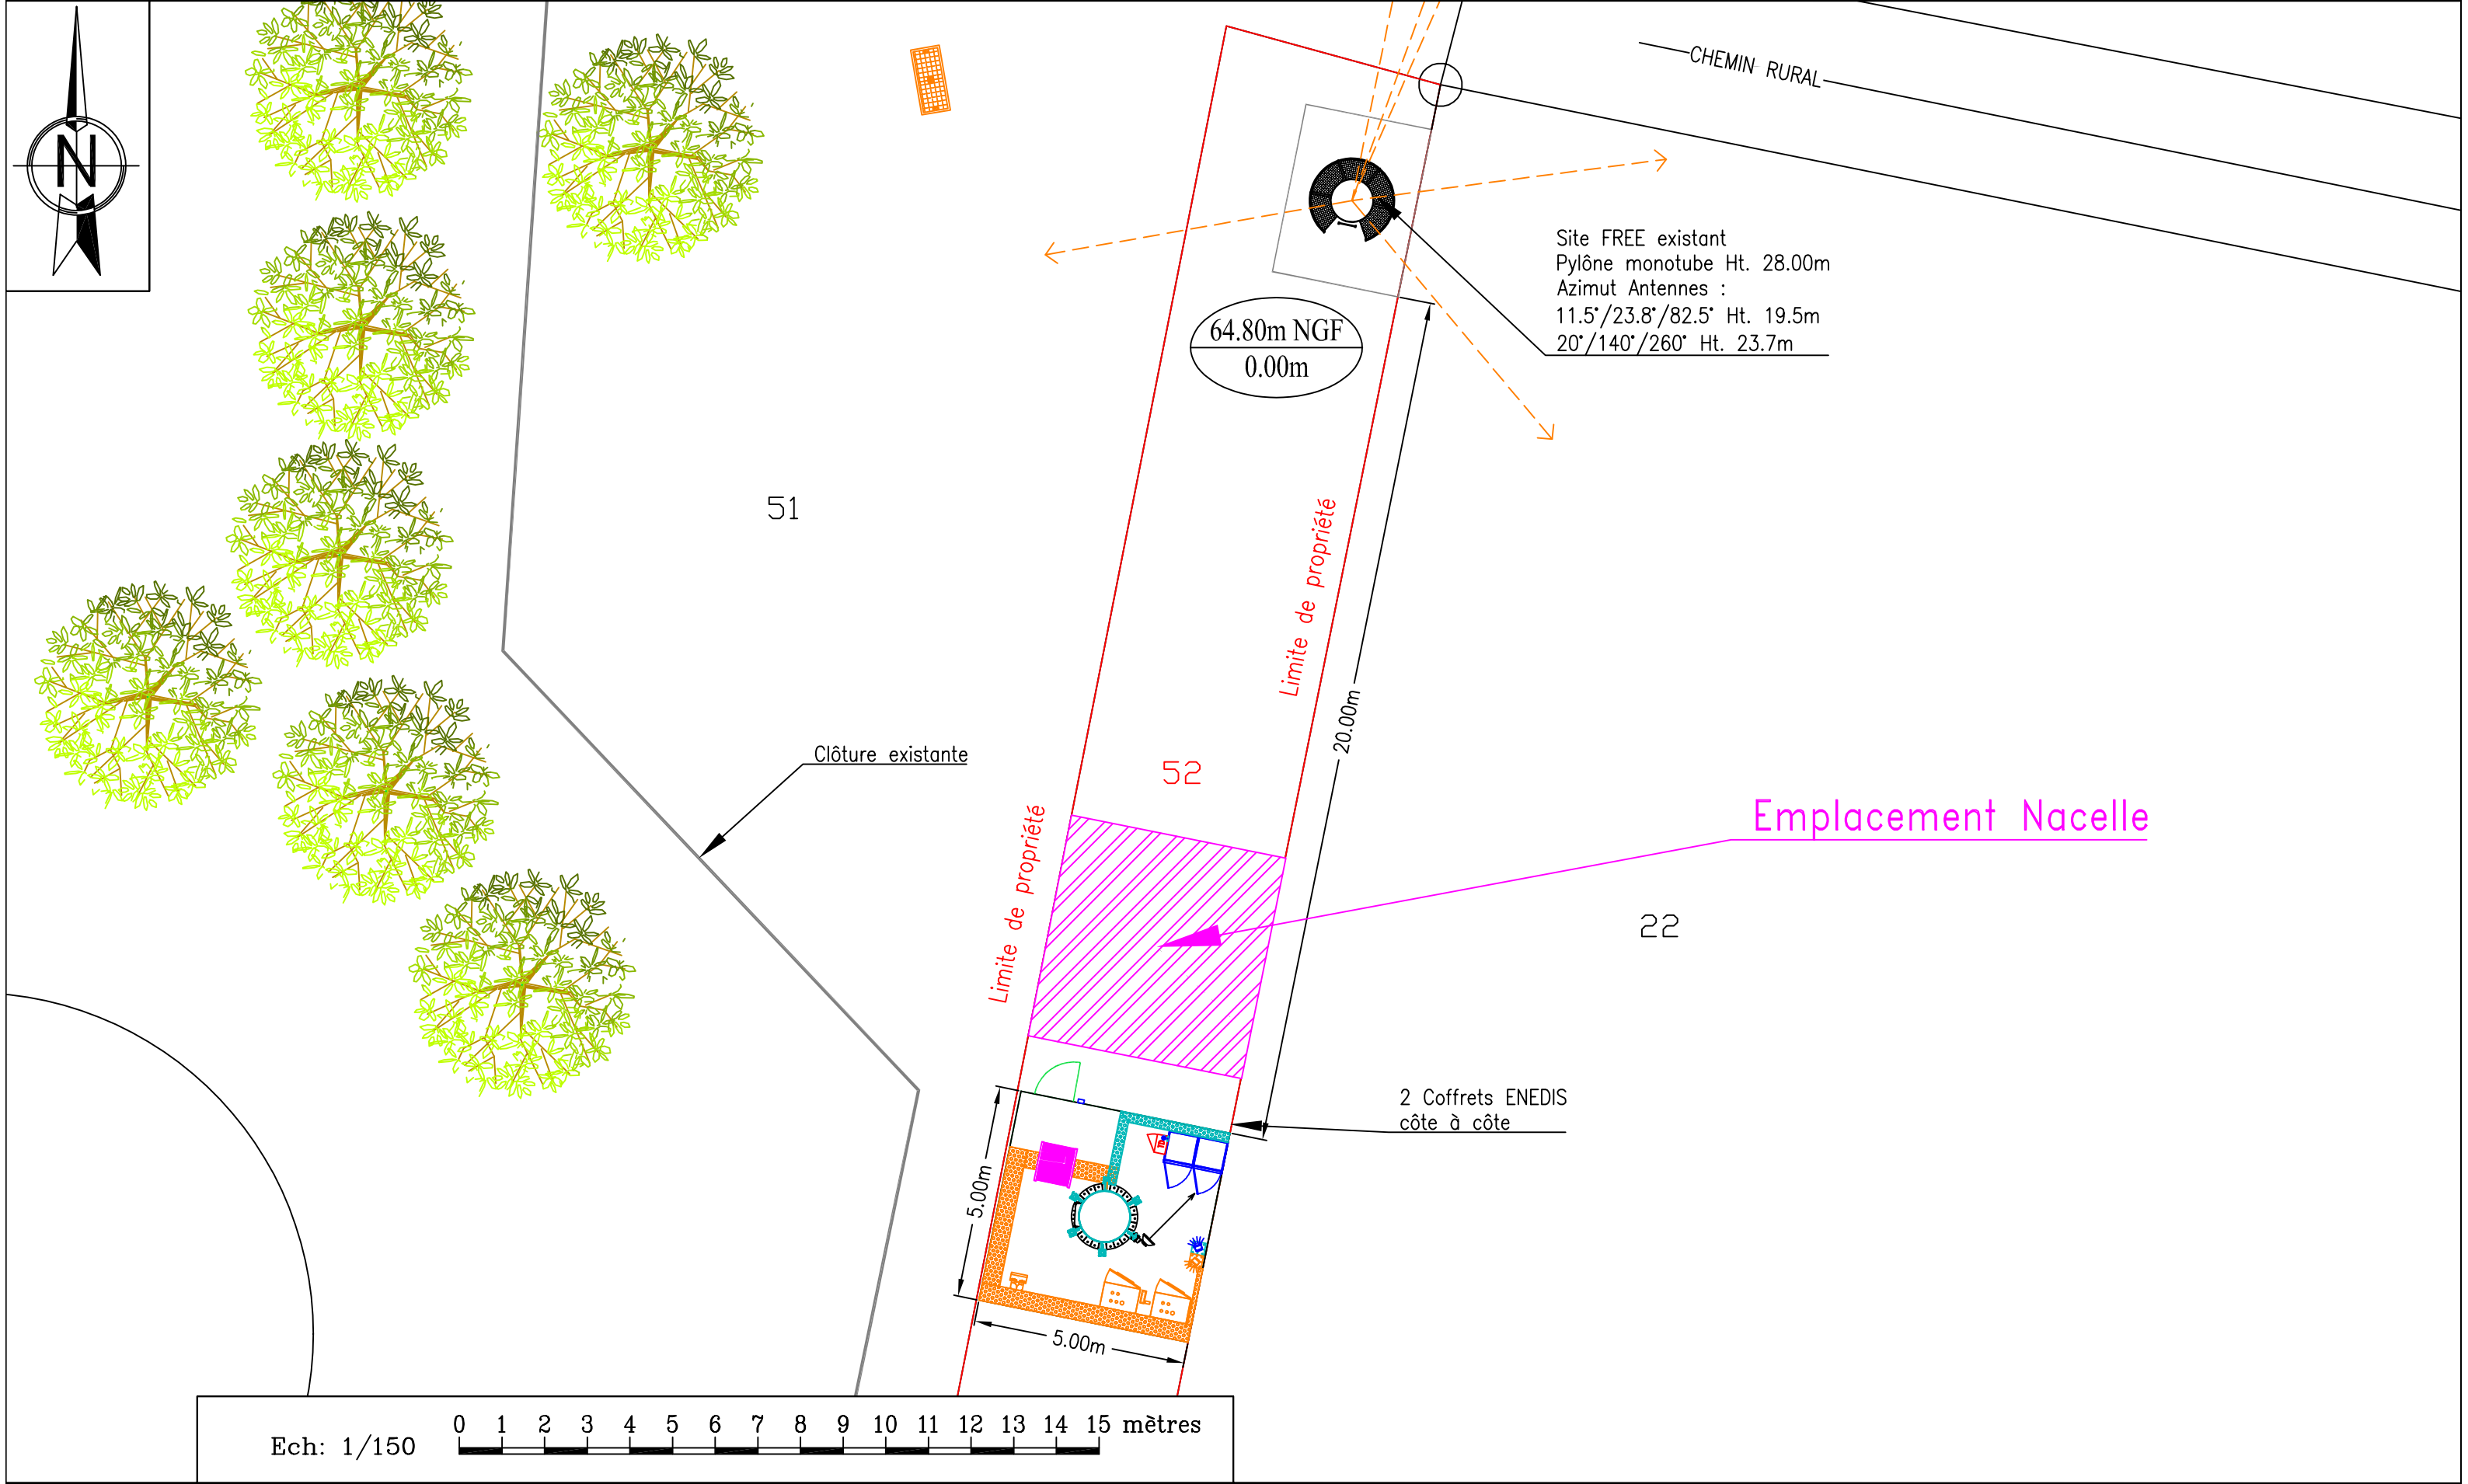

GRILLE D'EVOLUTION				
INDICE	DATE	DESSINATEUR	DESIGNATION	NOM ENTREPRISE
A	08/03/2024	B.H.ANTAR	AJOUT OPERATEUR ORANGE FRANCE	EIFFAGE.E.S
B	14/05/2024	B.H.ANTAR	MAJ APD SUITE E.B	EIFFAGE.E.S
C	25/07/2024	FX.LEBRET	MAJ APD SUITE COMMENTAIRES (CdC - Az ant 30°/140°/250°)	EIFFAGE.E.S

LOUVIERS_ST_HILAIRE_NEW

ADRESSE: COTE DE LA JUSTICE
27400 LOUVIERS

PLAN NACELLE

DOSSIER : APD

ID : FR-NO-1249

Echelle : 1/150

N° FOLIO :025

FICHER : PFI-FR-NO-1249_00035060R1_APD_25072024.dwg

Accusé de réception en préfecture
027-212703755-20250519-25-082-DE
Date de télétransmission : 23/05/2025
Date de réception en préfecture : 23/05/2025

PHOENIX
FRANCE

INFRASTRUCTURES

EIFFAGE
ÉNERGIE SYSTÈMES